


CREATION D'UN PARC D'ACTIVITES A APOIGNY
PLAN DE RECOLEMENT RESAUX TELECOM

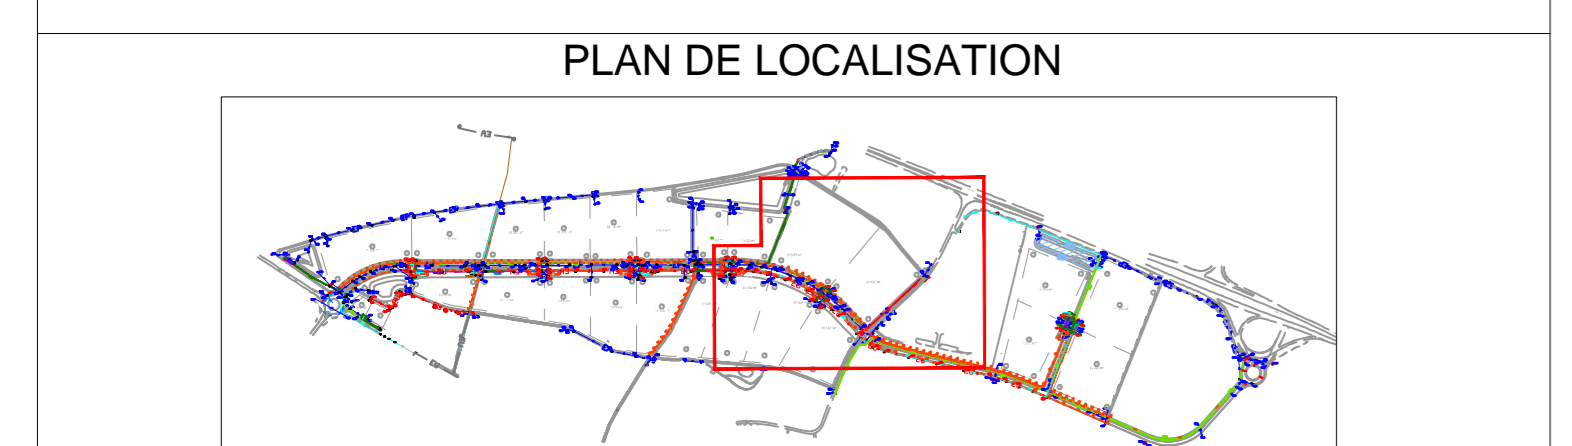

Ind.	Modifications	Date.
A	Création	12/06/2020

Système planimétrique : Lambert zone 2
Système altimétrique : NGF ign69

ECHELLE
1/500

Nota : Fond de plan issu du plan d'évaluation (éléments en gris sur le plan)

CE DOCUMENT EST LA PROPRIETE DE COLAS ET EUROVIA. IL NE PEUT ETRE REPRODUIT SANS SON AUTORISATION

