






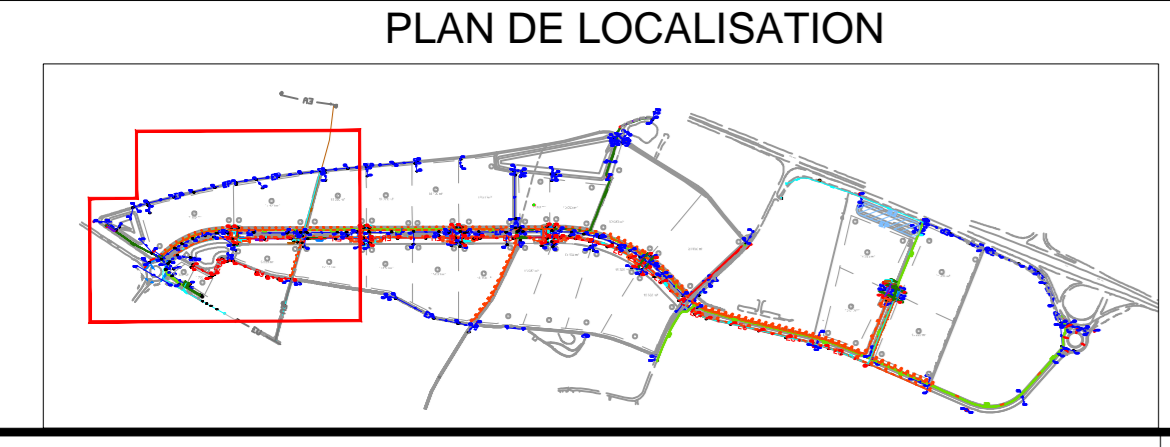
Légende:

-  Regard, boîte de branchement EU
-  Réseau EU
-  Réseau Refoulement
-  Regard, grille EP
-  Réseau EP

**Maître d'ouvrage**  
 Communauté d'Agglomération  
 de l'Auxerrois

**Maîtres d'oeuvre**  
**EGIS**  
 170 Avenue Thiars  
 69645 LYON cedex 08  
 Tél : 04 37 72 43 37  
 Fax : 04 37 72 27 07

**CREATION D'UN PARC D'ACTIVITES A APPOIGNY**  
**PLAN DE RECOLEMENT RESAUX EU-EP**



Ind.	Modifications	Date.
A	Création	12/06/2020

Système planimétrique : Lambert zone 2  
 Système altimétrique : NGF ign69

Note : Fond de plan issu du plan d'évaluation (éléments en gris sur le plan)

**ECHELLE**  
 1/500

CE DOCUMENT EST LA PROPRIETE DE COLAS ET EUROVIA, IL NE PEUT ETRE REPRODUIT SANS SON AUTORISATION

