


Maître d'ouvrage
 Communauté d'Agglomération
 de l'Auxerrois

Maîtres d'oeuvre
EGIS
 170, Avenue Thiars
 89400 LYON-VALENTIGNEY
 Tél : 04 37 72 43 37
 Fax : 04 37 72 27 07

CREATION D'UN PARC D'ACTIVITES A APPOIGNY
PLAN DE RECOLEMENT RESAUX AEP

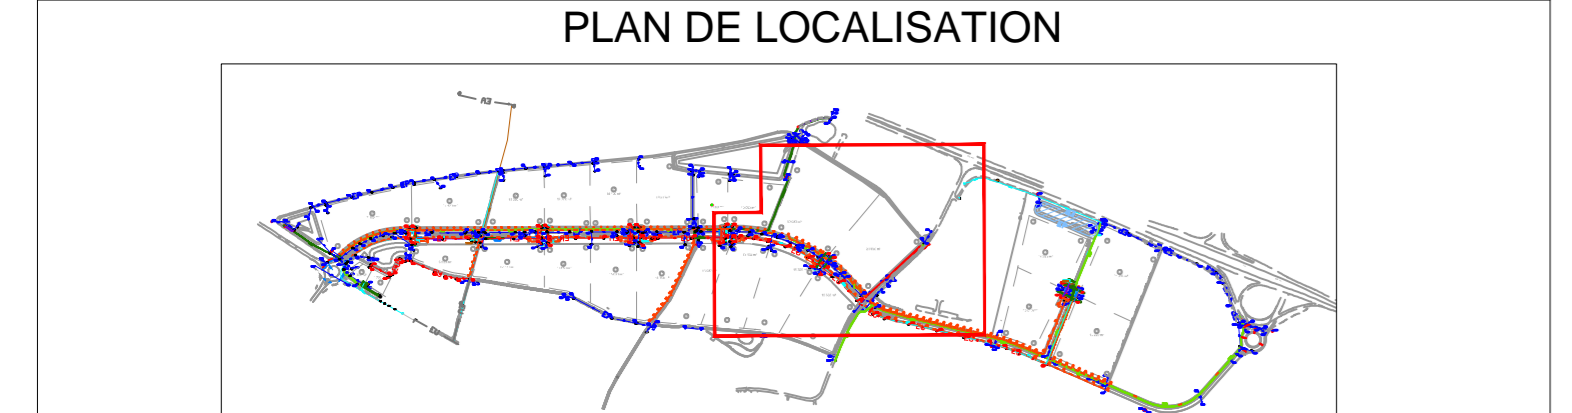

Ind.	Modifications	Date.
A	Création	12/06/2020

Système planimétrique : Lambert zone 2
 Système altimétrique : NGF ign69

ECHELLE
 1/500

Note : Fond de plan issu du plan d'évaluation (éléments en gris sur le plan)

CE DOCUMENT EST LA PROPRIETE DE COLAS ET EUROVIA. IL NE PEUT ETRE REPRODUIT SANS SON AUTORISATION

