

Légende			
	Voirie giratoire		Quai de bus
	Voirie principale		Bassin fond
	Stationnement		Bassin rampe béton
	Dalage béton		Encapsulage renouvé Japon
	Resane piéble		Fosse - talus
	Chemin GNT 0/20		Fil d'eau
	Chemin GNT 0/20 végétalisé		Merlon
	Chemin stabilisé		Espaces verts arbustés
	Chemin pavé enrobé		Espaces verts engazonnés
	Piste cyclable		
	Talus remblais entrée en terre		
	Talus déblais entrée en terre		
			Bordure T2
			Bordure T2 basse
			Bordure I2
			Carriveau CS2
			Bordure P1

MAITRISE D'OEUVRE
 egis
 170, Avenue Thiers
 69455 LYON cedex 06
 Tél : 04.37.72.43.37
 Fax : 04.37.72.27.07

MAITRISE D'OUVRAGE
 VILLES & PAYSAGES
 Communauté d'Agglomération
 de l'Auxerrois

COMMUNE D'APPOIGNY
- PARC D'ACTIVITES -
PLAN DE VOIRIE (Nivellement)
Voie Desserte Sud
Parcelle 12 - 15

SYSTEME DE COORDONNEES
 Lambert 2 Zone (Centre)

SYSTEME ALTIMETRIQUE
 Altitude normale NSG RGF 93


EUROVIA VINCI
 Agence d'aixois
 64 Rue Guyenne 89000 ALXERRE BP 167
 Tél : 03.86.94.26.80
 Fax : 03.86.46.35.81

COLAS
 COLAS NORD-EST Agence Yonne
 41 Chemin des Aigles
 89100 AIGLON
 Tél : 03.86.94.26.80
 Fax : 03.86.46.35.81

Date : 11/06/2020 ECHELLE : 1/250 **V13 Récolement ind A**

Index	Date	Description	Modifications
A	11/06/2020	Création du document	

Selon la loi du 1^{er} juillet 1992 relative à la propriété industrielle, ce plan, propriété de COLAS et EUROVIA, reste à titre confidentiel et ne peut être ni copié ni communiqué à des tiers sans son autorisation écrite.
 PLAN D'EXECUTION - Sans réponse de votre part sous 8 jours, nous considérons le plan comme validé.
 Celui-ci devenant contractuel.

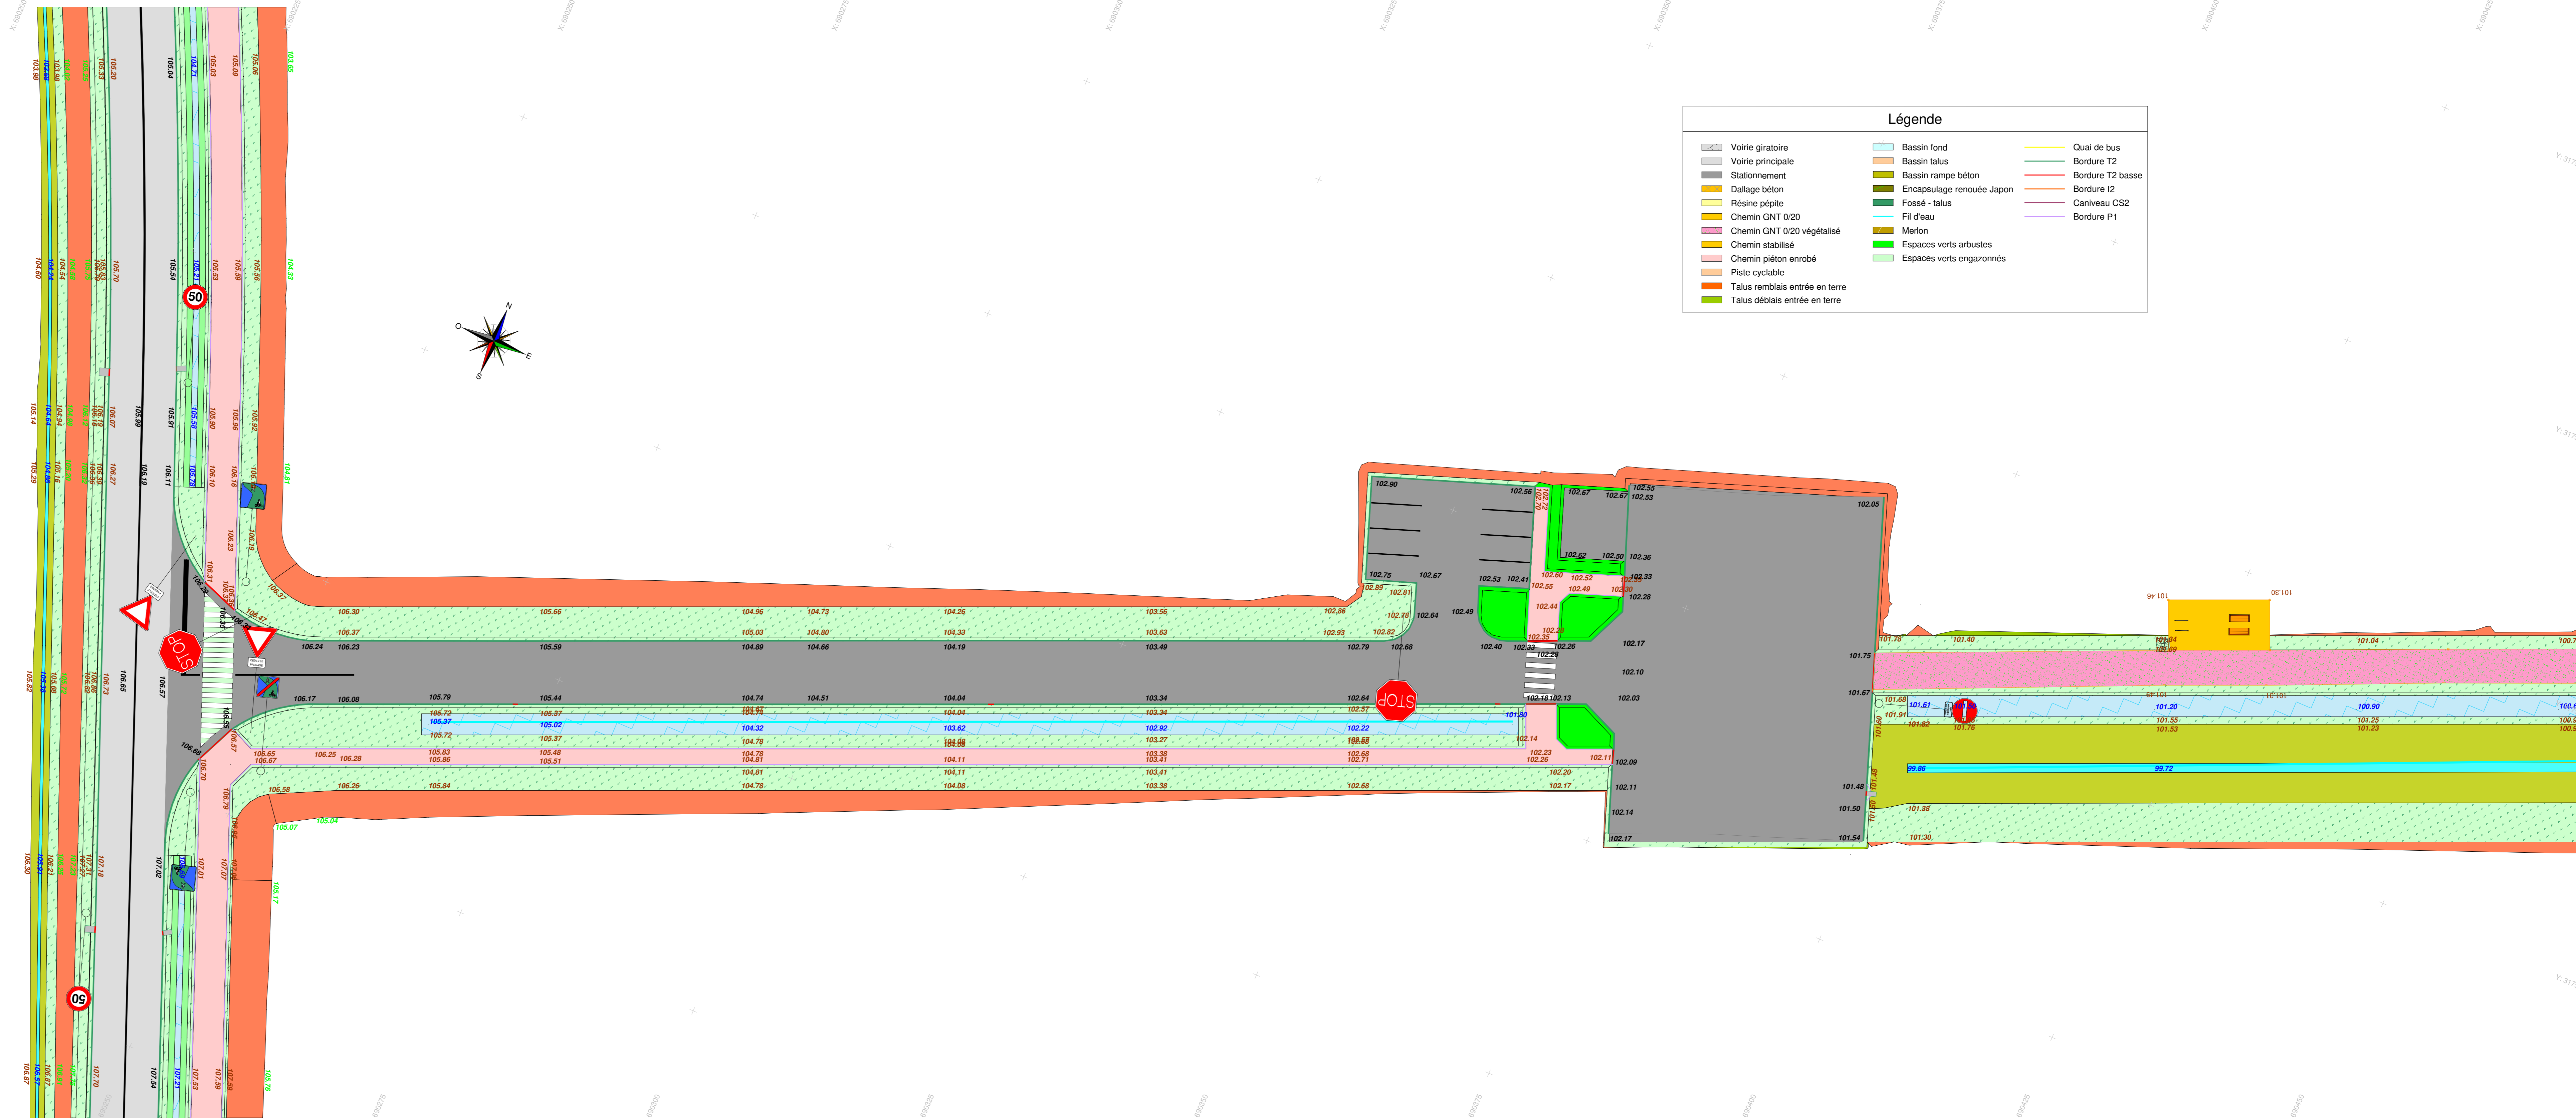

MAITRISE D'OEUVRE
 egis
 170, Avenue Thiers
 69455 LYON cedex 06
 Tél : 04.37.72.43.37
 Fax : 04.37.72.27.07

MAITRISE D'OUVRAGE
 VILLES & PAYSAGES
 Communauté d'Agglomération
 de l'Auxerrois

COMMUNE D'APPOIGNY
- PARC D'ACTIVITES -
PLAN DE VOIRIE (Nivellement)
Voie Principale
Parcelle 15 -> Vers Giratoire n ° 2

SYSTEME DE COORDONNEES
 Lambert 2 Zone (Centre)

SYSTEME ALTIMETRIQUE
 Altitude normale NSG RGF 93

EUROVIA VINCI
 Agence d'aixois
 64 Rue Guyenne 89000 ALXERRE BP 167
 Tél : 03.86.94.26.80
 Fax : 03.86.46.35.81

COLAS
 COLAS NORD-EST Agence Yonne
 41 Chemin des Aigles
 89100 AIGLON
 Tél : 03.86.94.26.80
 Fax : 03.86.46.35.81

Date : 11/06/2020 ECHELLE : 1/250 **V12 Récolement ind A**

Index	Date	Description	Modifications
A	11/06/2020	Création du document	

Selon la loi du 1^{er} juillet 1992 relative à la propriété industrielle, ce plan, propriété de COLAS et EUROVIA, reste à titre confidentiel et ne peut être ni copié ni communiqué à des tiers sans son autorisation écrite.
 PLAN D'EXECUTION - Sans réponse de votre part sous 8 jours, nous considérons le plan comme validé.
 Celui-ci devenant contractuel.

