



Commune d'agglomération
de l'AUXERROIS
6 Bis Place du Maréchal Leclerc
89000 AUXERRE

N° d'affaire :

PLAN DE RECOLEMENT

Commune :

D'APPOIGNY
PARC D'ACTIVITES (89)

ECLAIRAGE PUBLIC - ZAC d'APPOIGNY 89

INTERLOCUTEURS :	NOM :	Téléphone :	Mobile :
Chargé d'Affaires	Guillaume LEFLOCH	03 86 83 75 55	07 72 16 97 93
Responsable de travaux	Johann BERMUDEZ	03 86 83 75 55	06 33 82 05 13

DATE	MODIFICATIONS	INDICE	Réalisé	Vérifié	Approuvé
17/07/2020	Création du plan		CF	GL	




SERPOLLET CENTRE EST
ZA LES VAUGUILLETES
6 RUE SAINT SAUVEUR DES VIGNES
89100 SENS

Plan : RECOLEMENT EP

Dessinateur : Frédéric CHARLOTTE

Echelle : 1/200 ème

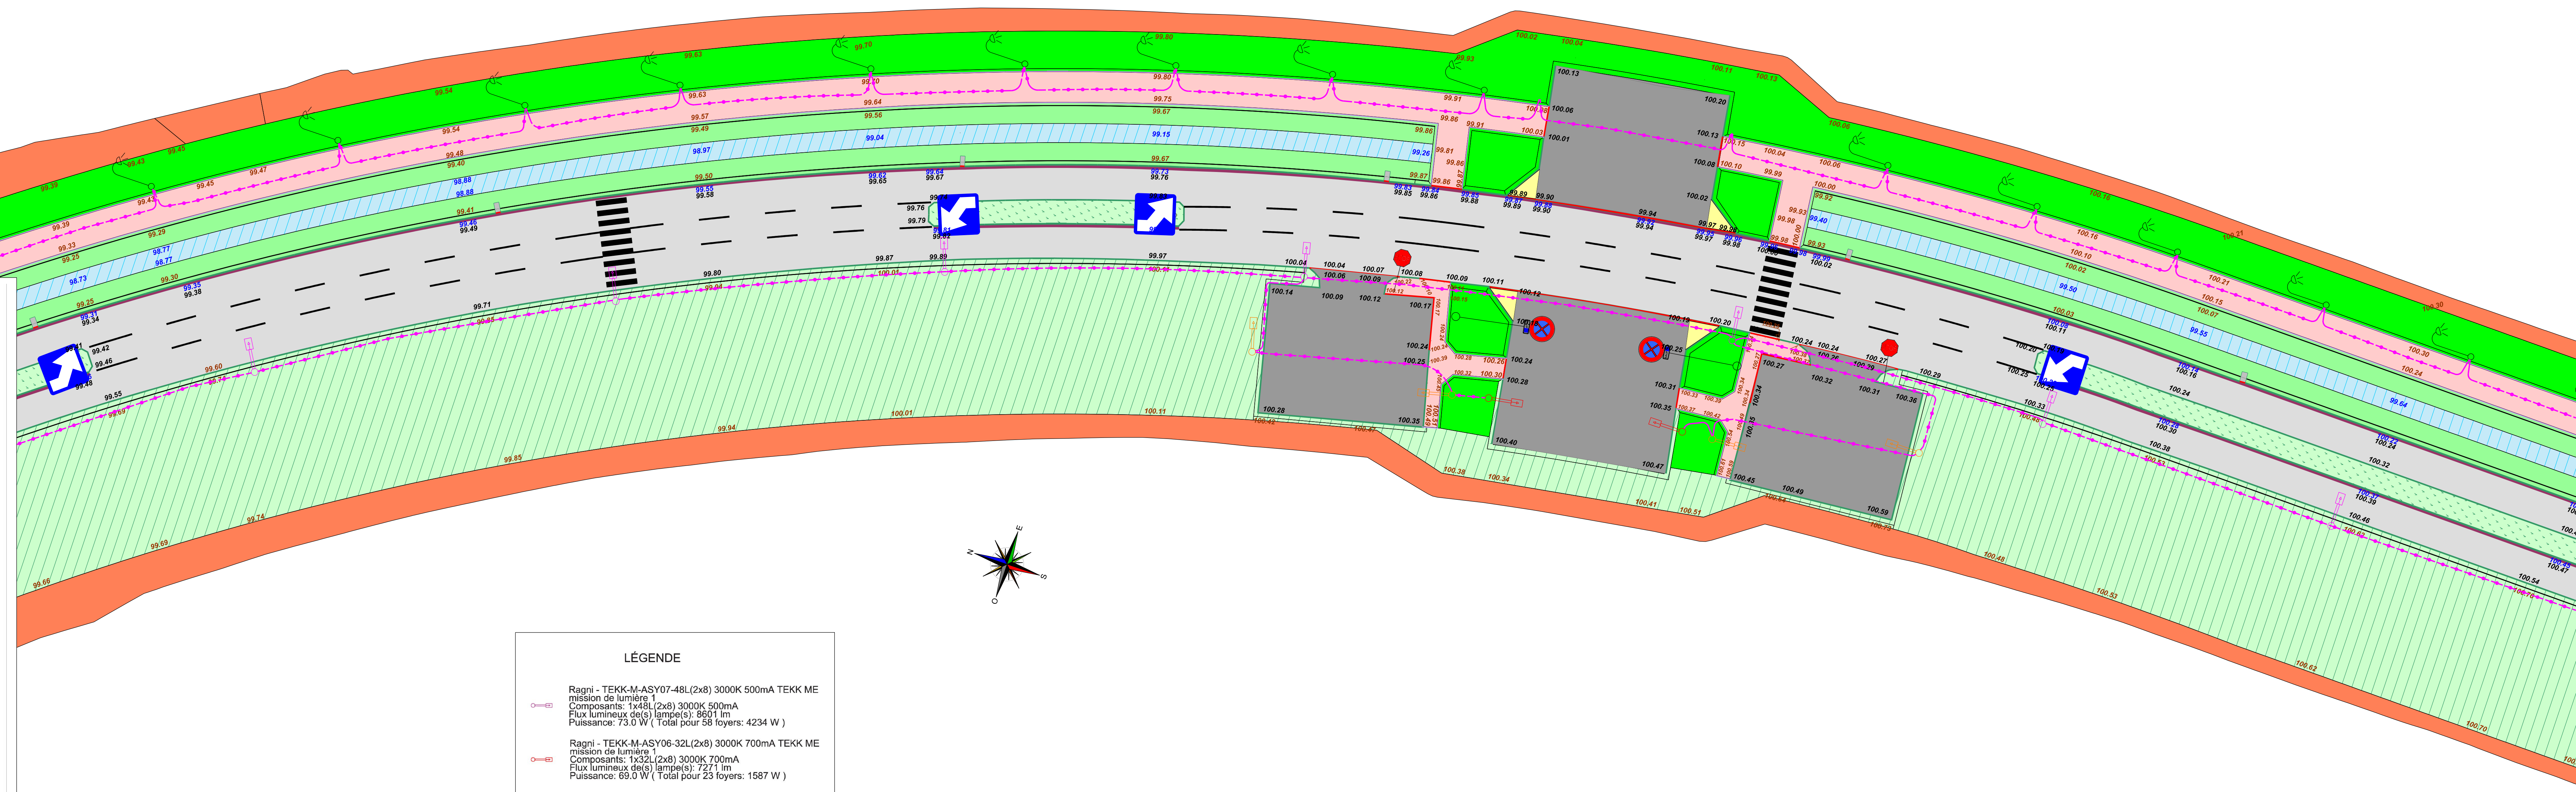

LÉGENDE

- Ragni - TEKK-M-ASY07-48L(2x8) 3000K 500mA TEKK ME
mission de lumière 1
Composants: 1x48L(2x8) 3000K 500mA
Flux lumineux de(s) lampe(s): 8601 lm
Puissance: 73.0 W (Total pour 58 foyers: 4234 W)
- Ragni - TEKK-M-ASY06-32L(2x8) 3000K 700mA TEKK ME
mission de lumière 1
Composants: 1x32L(2x8) 3000K 700mA
Flux lumineux de(s) lampe(s): 7271 lm
Puissance: 69.0 W (Total pour 23 foyers: 1587 W)
- Ragni - TEKK-M-ASY07-32L(2x8) 3000K 350mA TEKK ME
mission de lumière 1
Composants: 1x32L(2x8) 3000K 350mA
Flux lumineux de(s) lampe(s): 3976 lm
Puissance: 34.0 W (Total pour 20 foyers: 680 W)
- Ragni - TEKK-S-ASY08-16L(2x4) 3000K 500mA TEKK S
Emission de lumière 1
Composants: 1x16L(2x4) 3000K 500mA
Flux lumineux de(s) lampe(s): 2868 lm
Puissance: 28.0 W (Total pour 140 foyers: 3920 W)



Commune d'agglomération
de l'AUXERROIS
6 Bis Place du Maréchal Leclerc
89000 AUXERRE

N° d'affaire :

PLAN DE RECOLEMENT

Commune :

D'APPOIGNY
PARC D'ACTIVITES (89)

ECLAIRAGE PUBLIC - ZAC d'APPOIGNY 89

INTERLOCUTEURS :	NOM :	Téléphone :	Mobile :
Chargé d'Affaires	Guillaume LEFLOCH	03 86 83 75 55	07 72 16 97 93
Responsable de travaux	Johann BERMUDEZ	03 86 83 75 55	06 33 82 05 13

DATE	MODIFICATIONS	INDICE	Réalisé	Vérifié	Approuvé
17/07/2020	Création du plan		CF	GL	




SERPOLLET CENTRE EST
ZA LES VAUGUILLETES
6 RUE SAINT SAUVEUR DES VIGNES
89100 SENS

Plan : RECOLEMENT EP

Dessinateur : Frédéric CHARLOTTE

Echelle : 1/200 ème

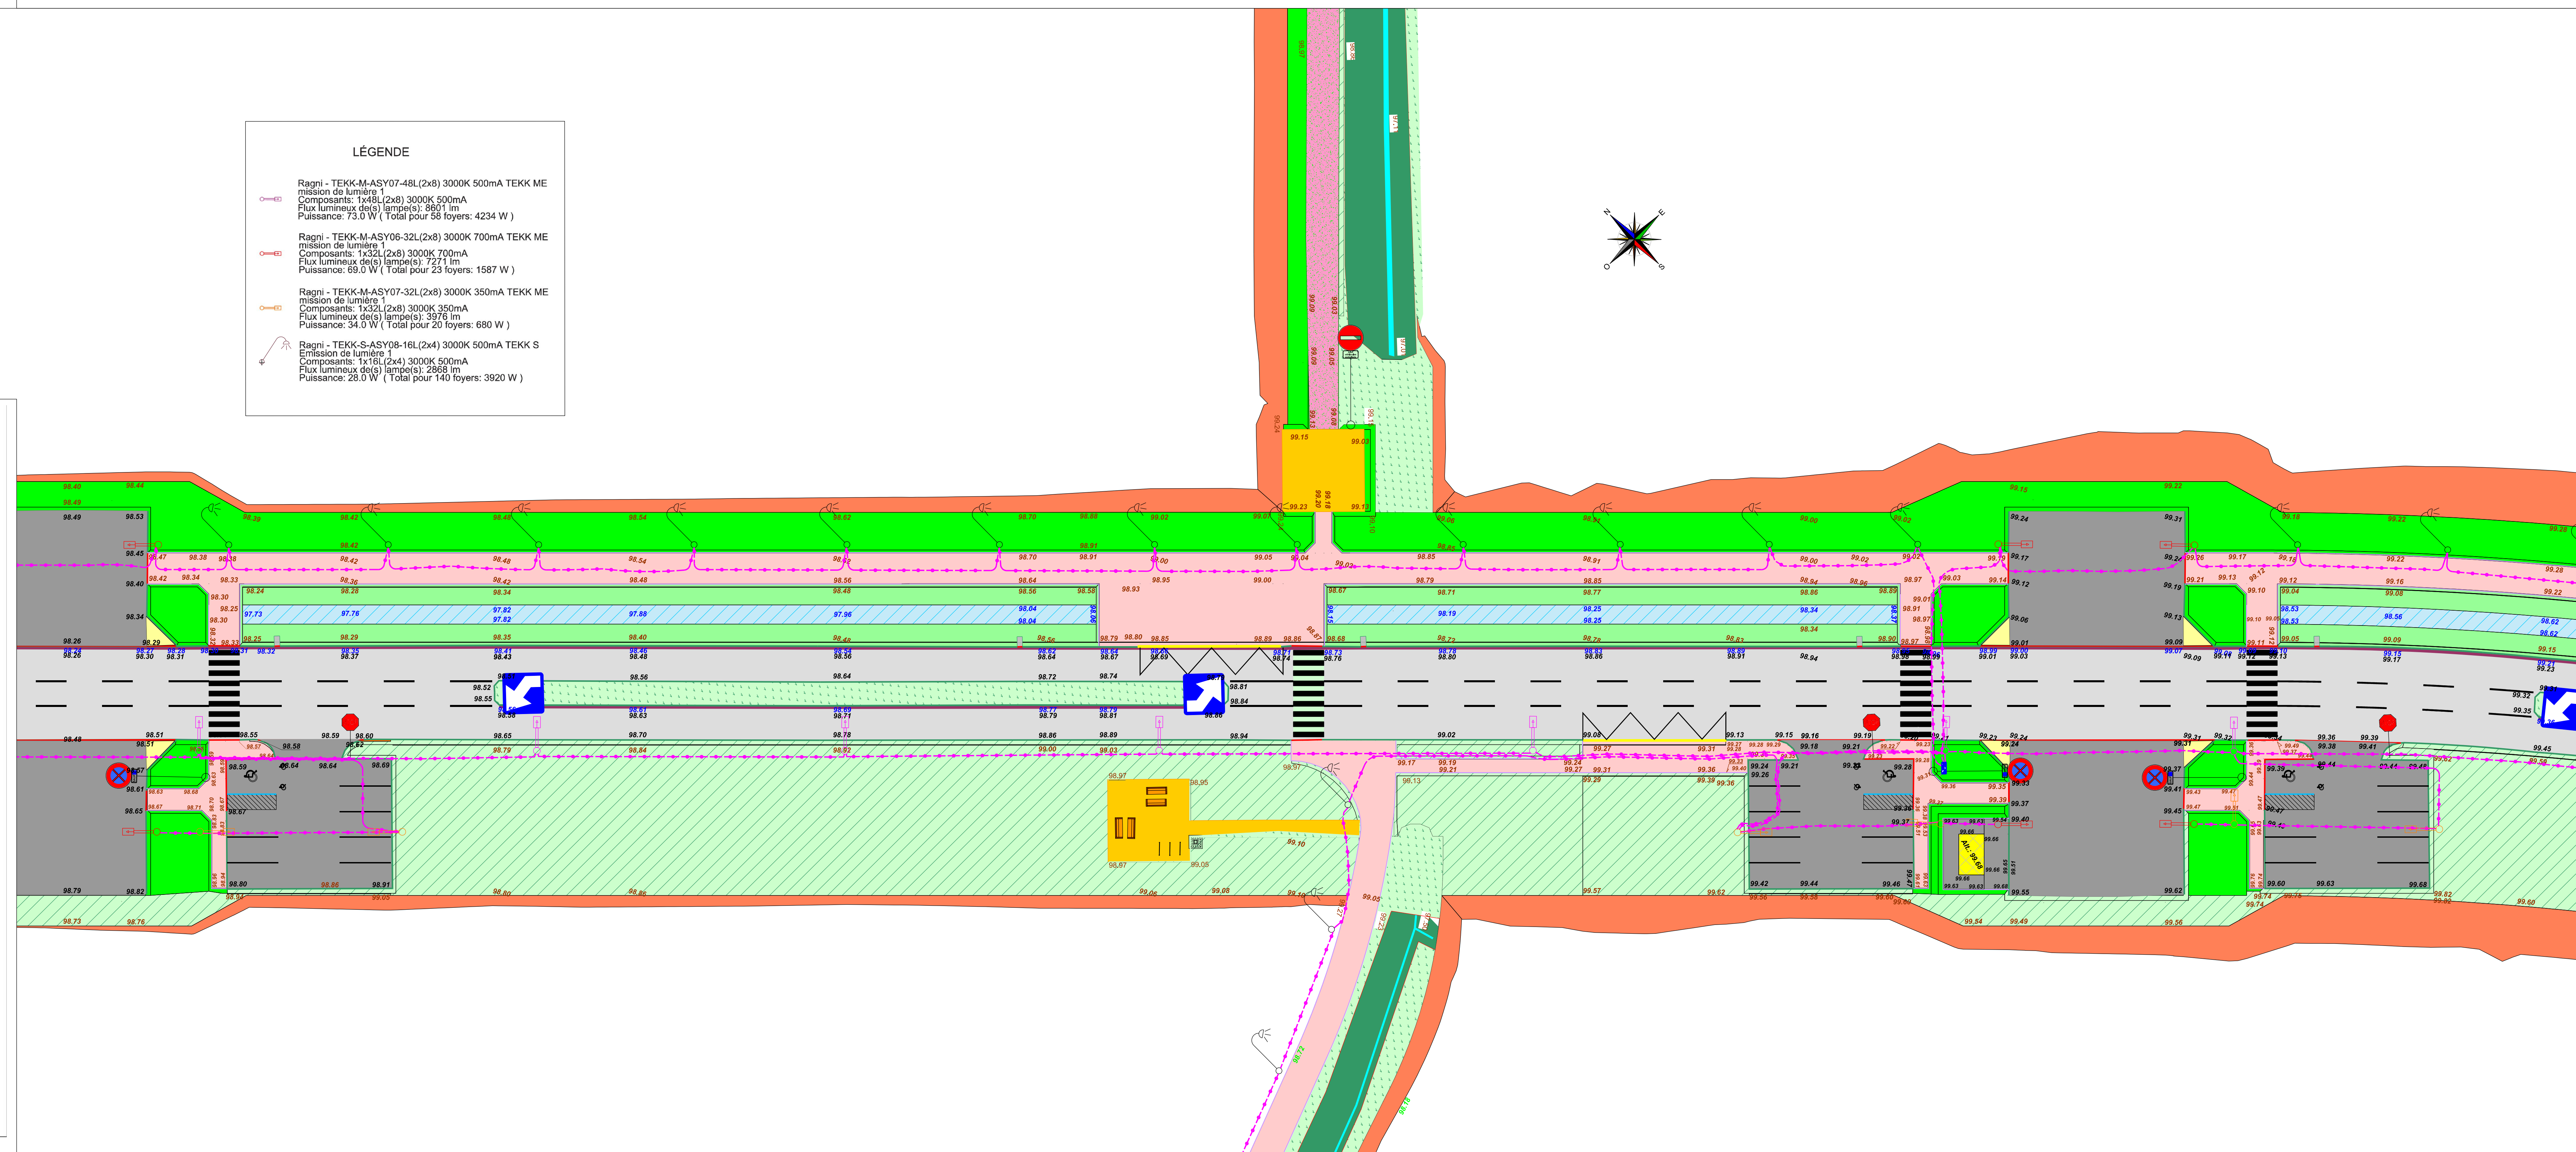

LÉGENDE

- Ragni - TEKK-M-ASY07-48L(2x8) 3000K 500mA TEKK ME
mission de lumière 1
Composants: 1x48L(2x8) 3000K 500mA
Flux lumineux de(s) lampe(s): 8601 lm
Puissance: 73.0 W (Total pour 58 foyers: 4234 W)
- Ragni - TEKK-M-ASY06-32L(2x8) 3000K 700mA TEKK ME
mission de lumière 1
Composants: 1x32L(2x8) 3000K 700mA
Flux lumineux de(s) lampe(s): 7271 lm
Puissance: 69.0 W (Total pour 23 foyers: 1587 W)
- Ragni - TEKK-M-ASY07-32L(2x8) 3000K 350mA TEKK ME
mission de lumière 1
Composants: 1x32L(2x8) 3000K 350mA
Flux lumineux de(s) lampe(s): 3976 lm
Puissance: 34.0 W (Total pour 20 foyers: 680 W)
- Ragni - TEKK-S-ASY08-16L(2x4) 3000K 500mA TEKK S
Emission de lumière 1
Composants: 1x16L(2x4) 3000K 500mA
Flux lumineux de(s) lampe(s): 2868 lm
Puissance: 28.0 W (Total pour 140 foyers: 3920 W)