

Commune d'agglomération de l'AUXERROIS
6 Bis Place du Maréchal Leclerc
89000 AUXERRE


N° d'affaire :
PLAN DE RECOLEMENT

Commune :
D'APPOIGNY
PARC D'ACTIVITES (89)
ECLAIRAGE PUBLIC - ZAC d'APPOIGNY 89

INTERLOCUTEURS :	NOM :	Téléphone :	Mobile :		
Chargé d'affaires	Guillaume LEFLOCH	03 86 83 75 55	07 72 16 97 93		
Responsable de travaux	Johann BERMUDEZ	03 86 83 75 55	06 33 82 05 13		
DATE	MODIFICATIONS	INDICE	Réalisé	Vérifié	Approuvé
17/07/2020	Création du plan		CF	GL	

SERPOLLET CENTRE EST
ZA LES VAUGUILLETES
6 RUE SAINT SAUVEUR DES VIGNES
89100 SENS

Plan : RECOLEMENT EP
Dessinateur : Frédéric CHARLOTTE
Echelle : 1/2000 ème

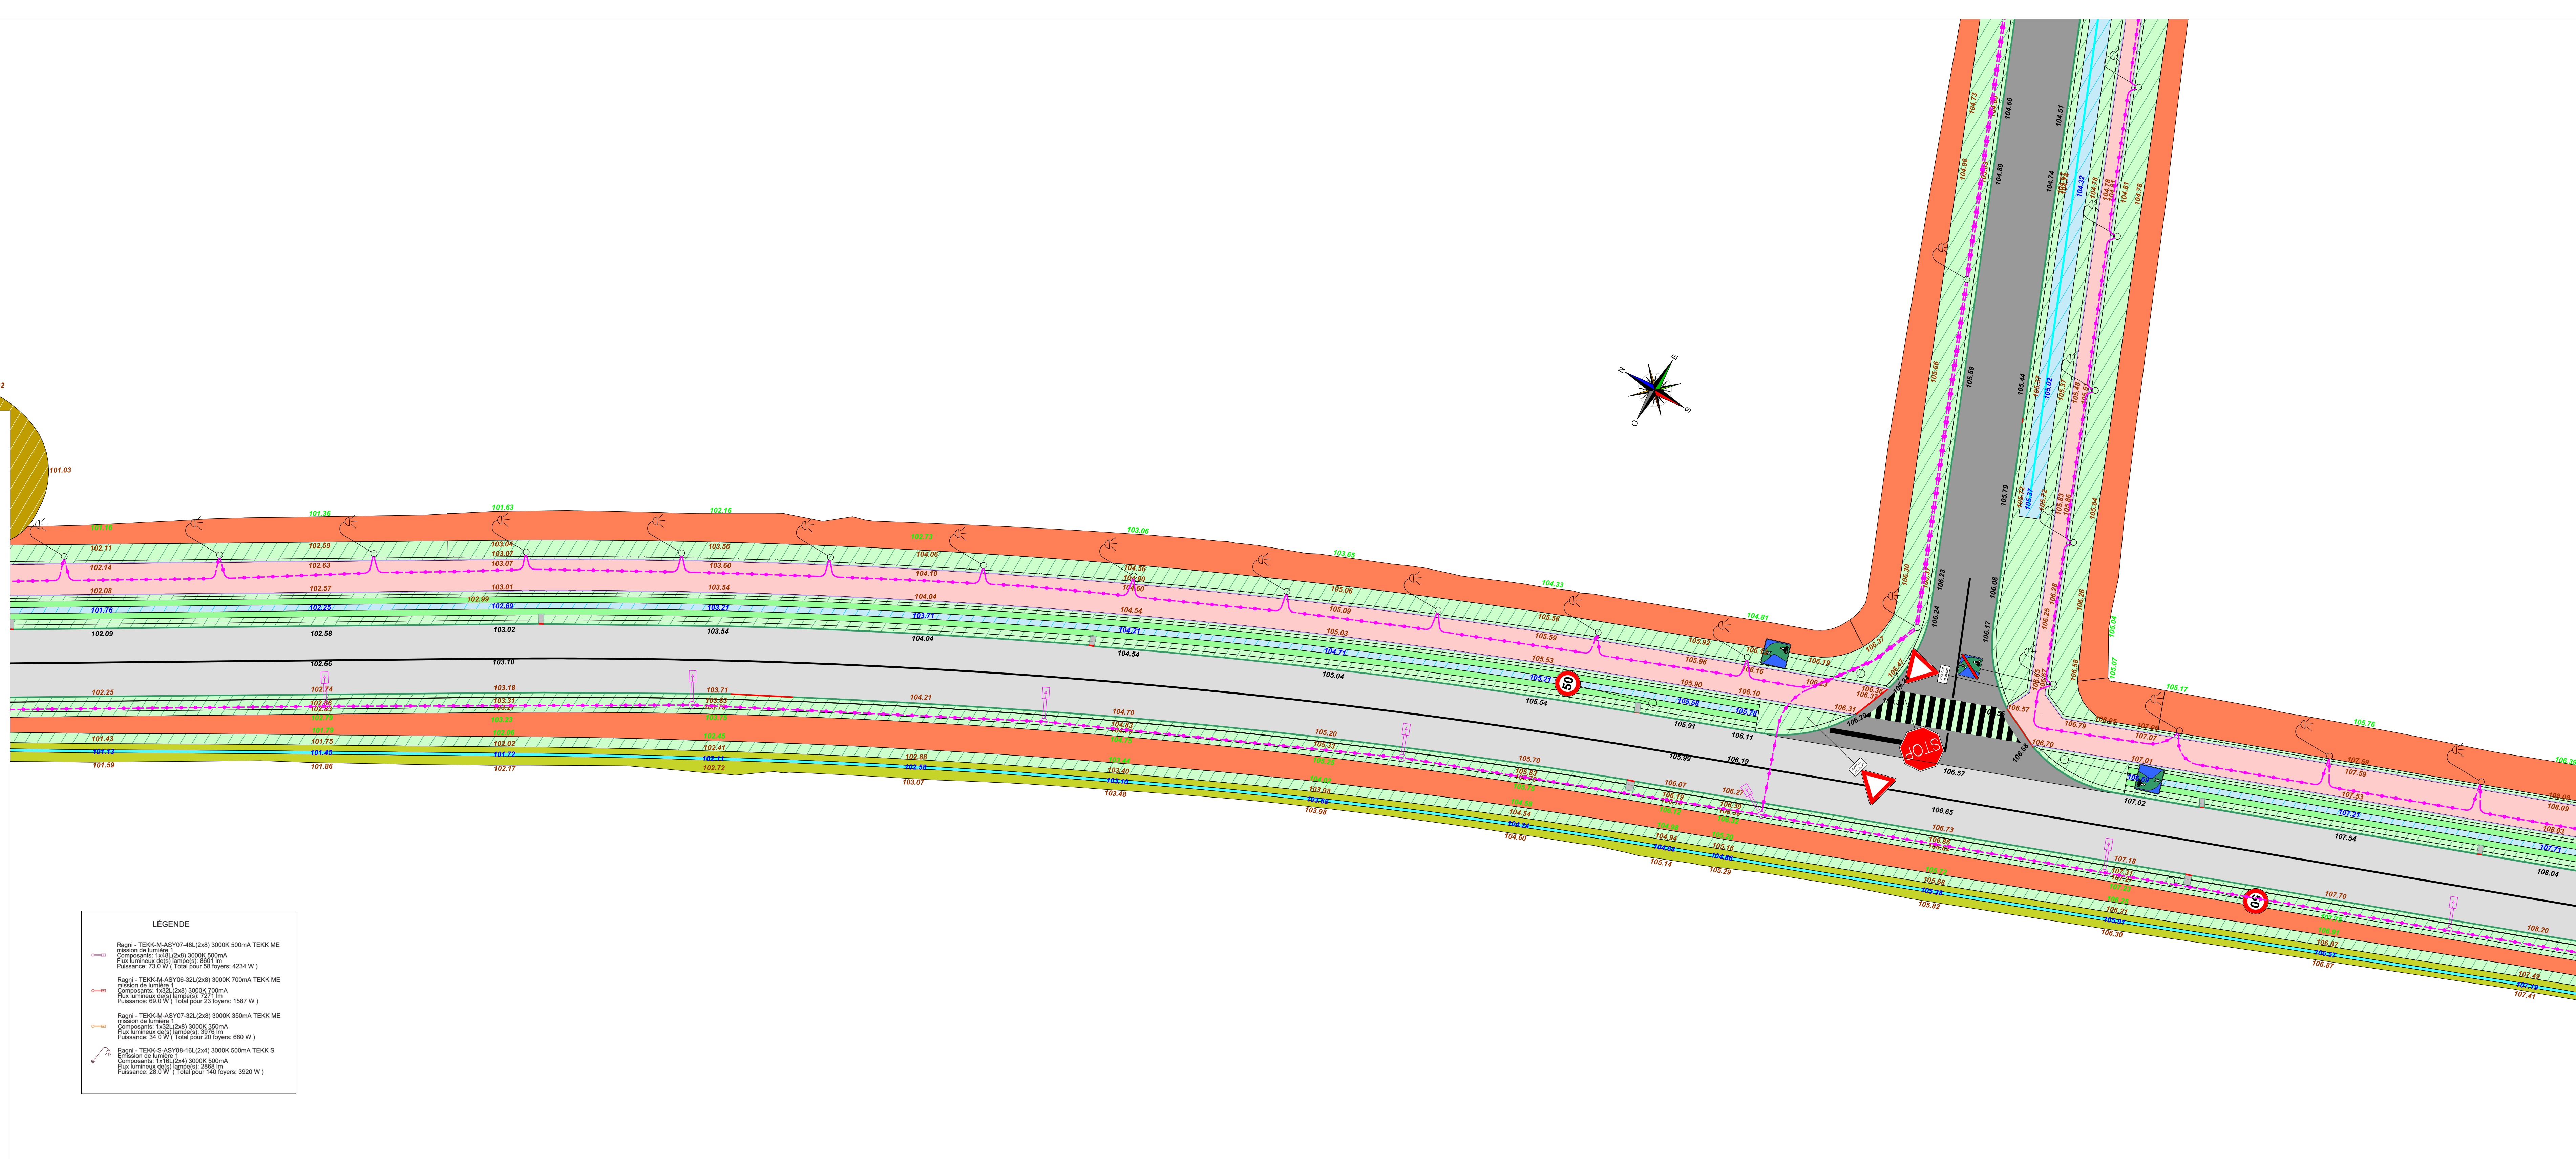

Commune d'agglomération de l'AUXERROIS
6 Bis Place du Maréchal Leclerc
89000 AUXERRE

N° d'affaire :
PLAN DE RECOLEMENT

Commune :
D'APPOIGNY
PARC D'ACTIVITES (89)
ECLAIRAGE PUBLIC - ZAC d'APPOIGNY 89

INTERLOCUTEURS :	NOM :	Téléphone :	Mobile :		
Chargé d'affaires	Guillaume LEFLOCH	03 86 83 75 55	07 72 16 97 93		
Responsable de travaux	Johann BERMUDEZ	03 86 83 75 55	06 33 82 05 13		
DATE	MODIFICATIONS	INDICE	Réalisé	Vérifié	Approuvé
17/07/2020	Création du plan		CF	GL	

SERPOLLET CENTRE EST
ZA LES VAUGUILLETES
6 RUE SAINT SAUVEUR DES VIGNES
89100 SENS

Plan : RECOLEMENT EP
Dessinateur : Frédéric CHARLOTTE
Echelle : 1/2000 ème

