



Commune d'agglomération  
de FAUXERROIS  
6 Bis Place du Maréchal Leclerc  
89000 AUXERRE

N° d'affaire :

## PLAN DE RECOLEMENT

Commune :

**D'APPOIGNY**  
**PARC D'ACTIVITES (89)**

ECLAIRAGE PUBLIC - ZAC d'APPOIGNY 89


INTERLOCUTEURS :	NOM :	Téléphone :	Mobile :
Chargé d'Affaires	Guillaume LEFLOCH	03 86 83 75 55	07 72 16 97 93
Responsable de travaux	Johann BERMUDEZ	03 86 83 75 55	06 33 82 05 13

DATE	MODIFICATIONS	INDICE	Réalisé	Vérifié	Approuvé
17/07/2020	Création du plan		CF	GL	

**SERPOLLET**  
CENTRE-EST  
SERVICES  
6 RUE SAINT SAUVEUR DES VIGNES  
89100 SENS

Plan : RECOLEMENT EP  
Dessinateur : Frédéric CHARLOTTE  
Echelle : 1/200 ème

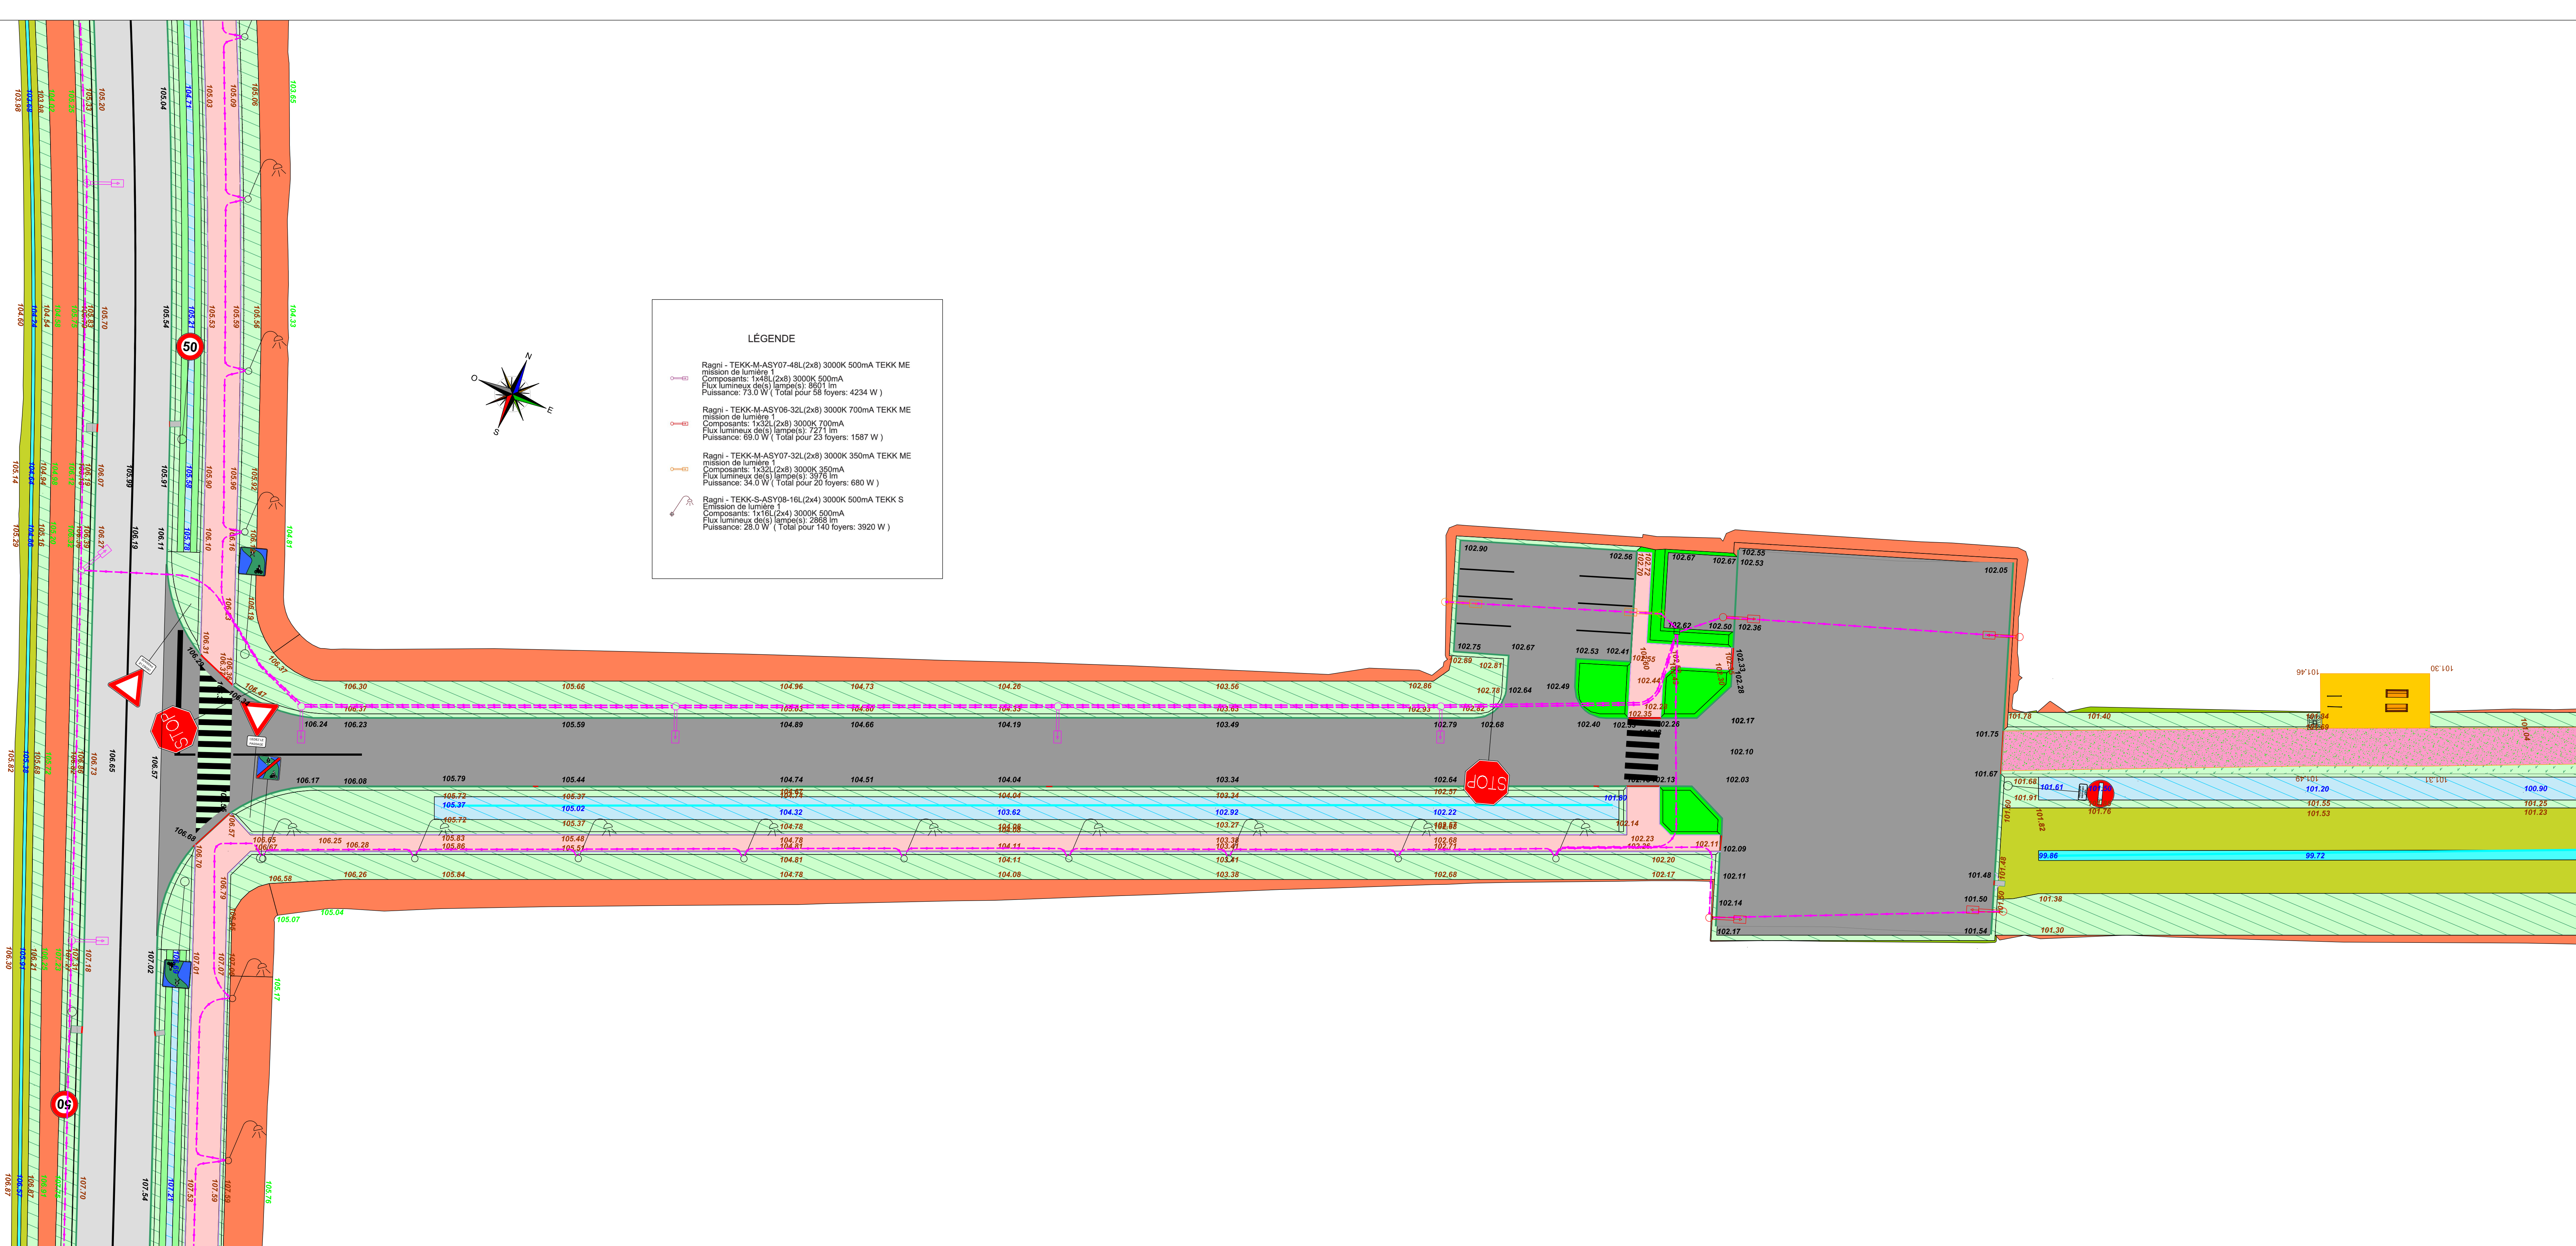

Commune d'agglomération  
de FAUXERROIS  
6 Bis Place du Maréchal Leclerc  
89000 AUXERRE

N° d'affaire :

## PLAN DE RECOLEMENT

Commune :

**D'APPOIGNY**  
**PARC D'ACTIVITES (89)**

ECLAIRAGE PUBLIC - ZAC d'APPOIGNY 89

INTERLOCUTEURS :	NOM :	Téléphone :	Mobile :
Chargé d'Affaires	Guillaume LEFLOCH	03 86 83 75 55	07 72 16 97 93
Responsable de travaux	Johann BERMUDEZ	03 86 83 75 55	06 33 82 05 13

DATE	MODIFICATIONS	INDICE	Réalisé	Vérifié	Approuvé
17/07/2020	Création du plan		CF	GL	

**SERPOLLET**  
CENTRE-EST  
SERVICES  
6 RUE SAINT SAUVEUR DES VIGNES  
89100 SENS

Plan : RECOLEMENT EP  
Dessinateur : Frédéric CHARLOTTE  
Echelle : 1/200 ème

