


 
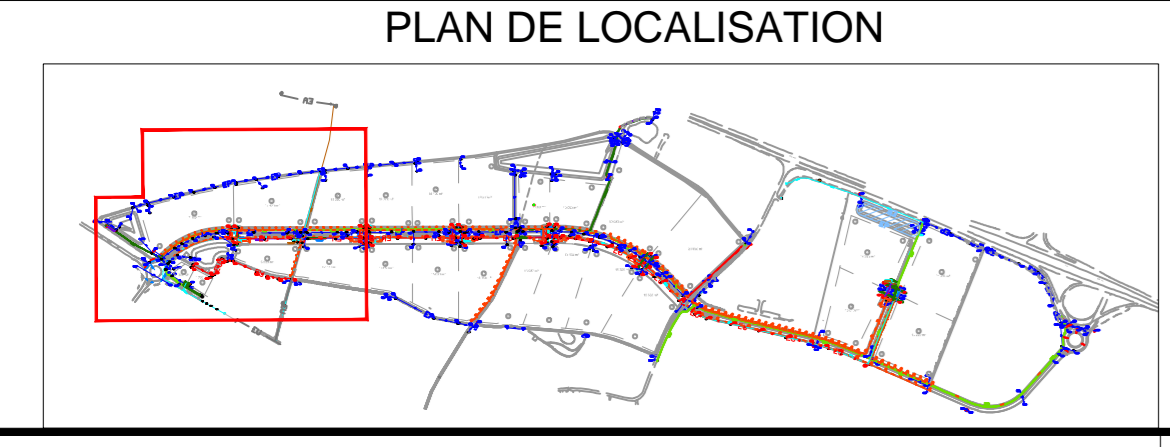


Légende:
 Chambre réseau Télécom principale
 Chambre réseau Télécom secondaire
 Réseau Télécom principale
 Réseau Télécom secondaire


Maître d'ouvrage
 Communauté d'Agglomération
 de l'Auxerrois
Maîtres d'oeuvre
EGIS
 170, Avenue Thiars
 69655 LYON cedex 08
 Tél : 04 37 72 43 37
 Fax : 04 37 72 27 07
 170, Avenue Thiars
 69655 LYON cedex 08
 Tél : 04 37 72 44 21
 Fax : 04 37 72 27 11

CREATION D'UN PARC D'ACTIVITES A APPOIGNY
PLAN DE RECOLEMENT RESAUX TELECOM



Ind.	Modifications	Date.
A	Création	12/06/2020

Système planimétrique : Lambert zone 2
 Système altimétrique : NGF ign69
 Note : Fond de plan issu du plan d'évaluation (éléments en
 gris sur le plan)
ECHELLE
 1/500

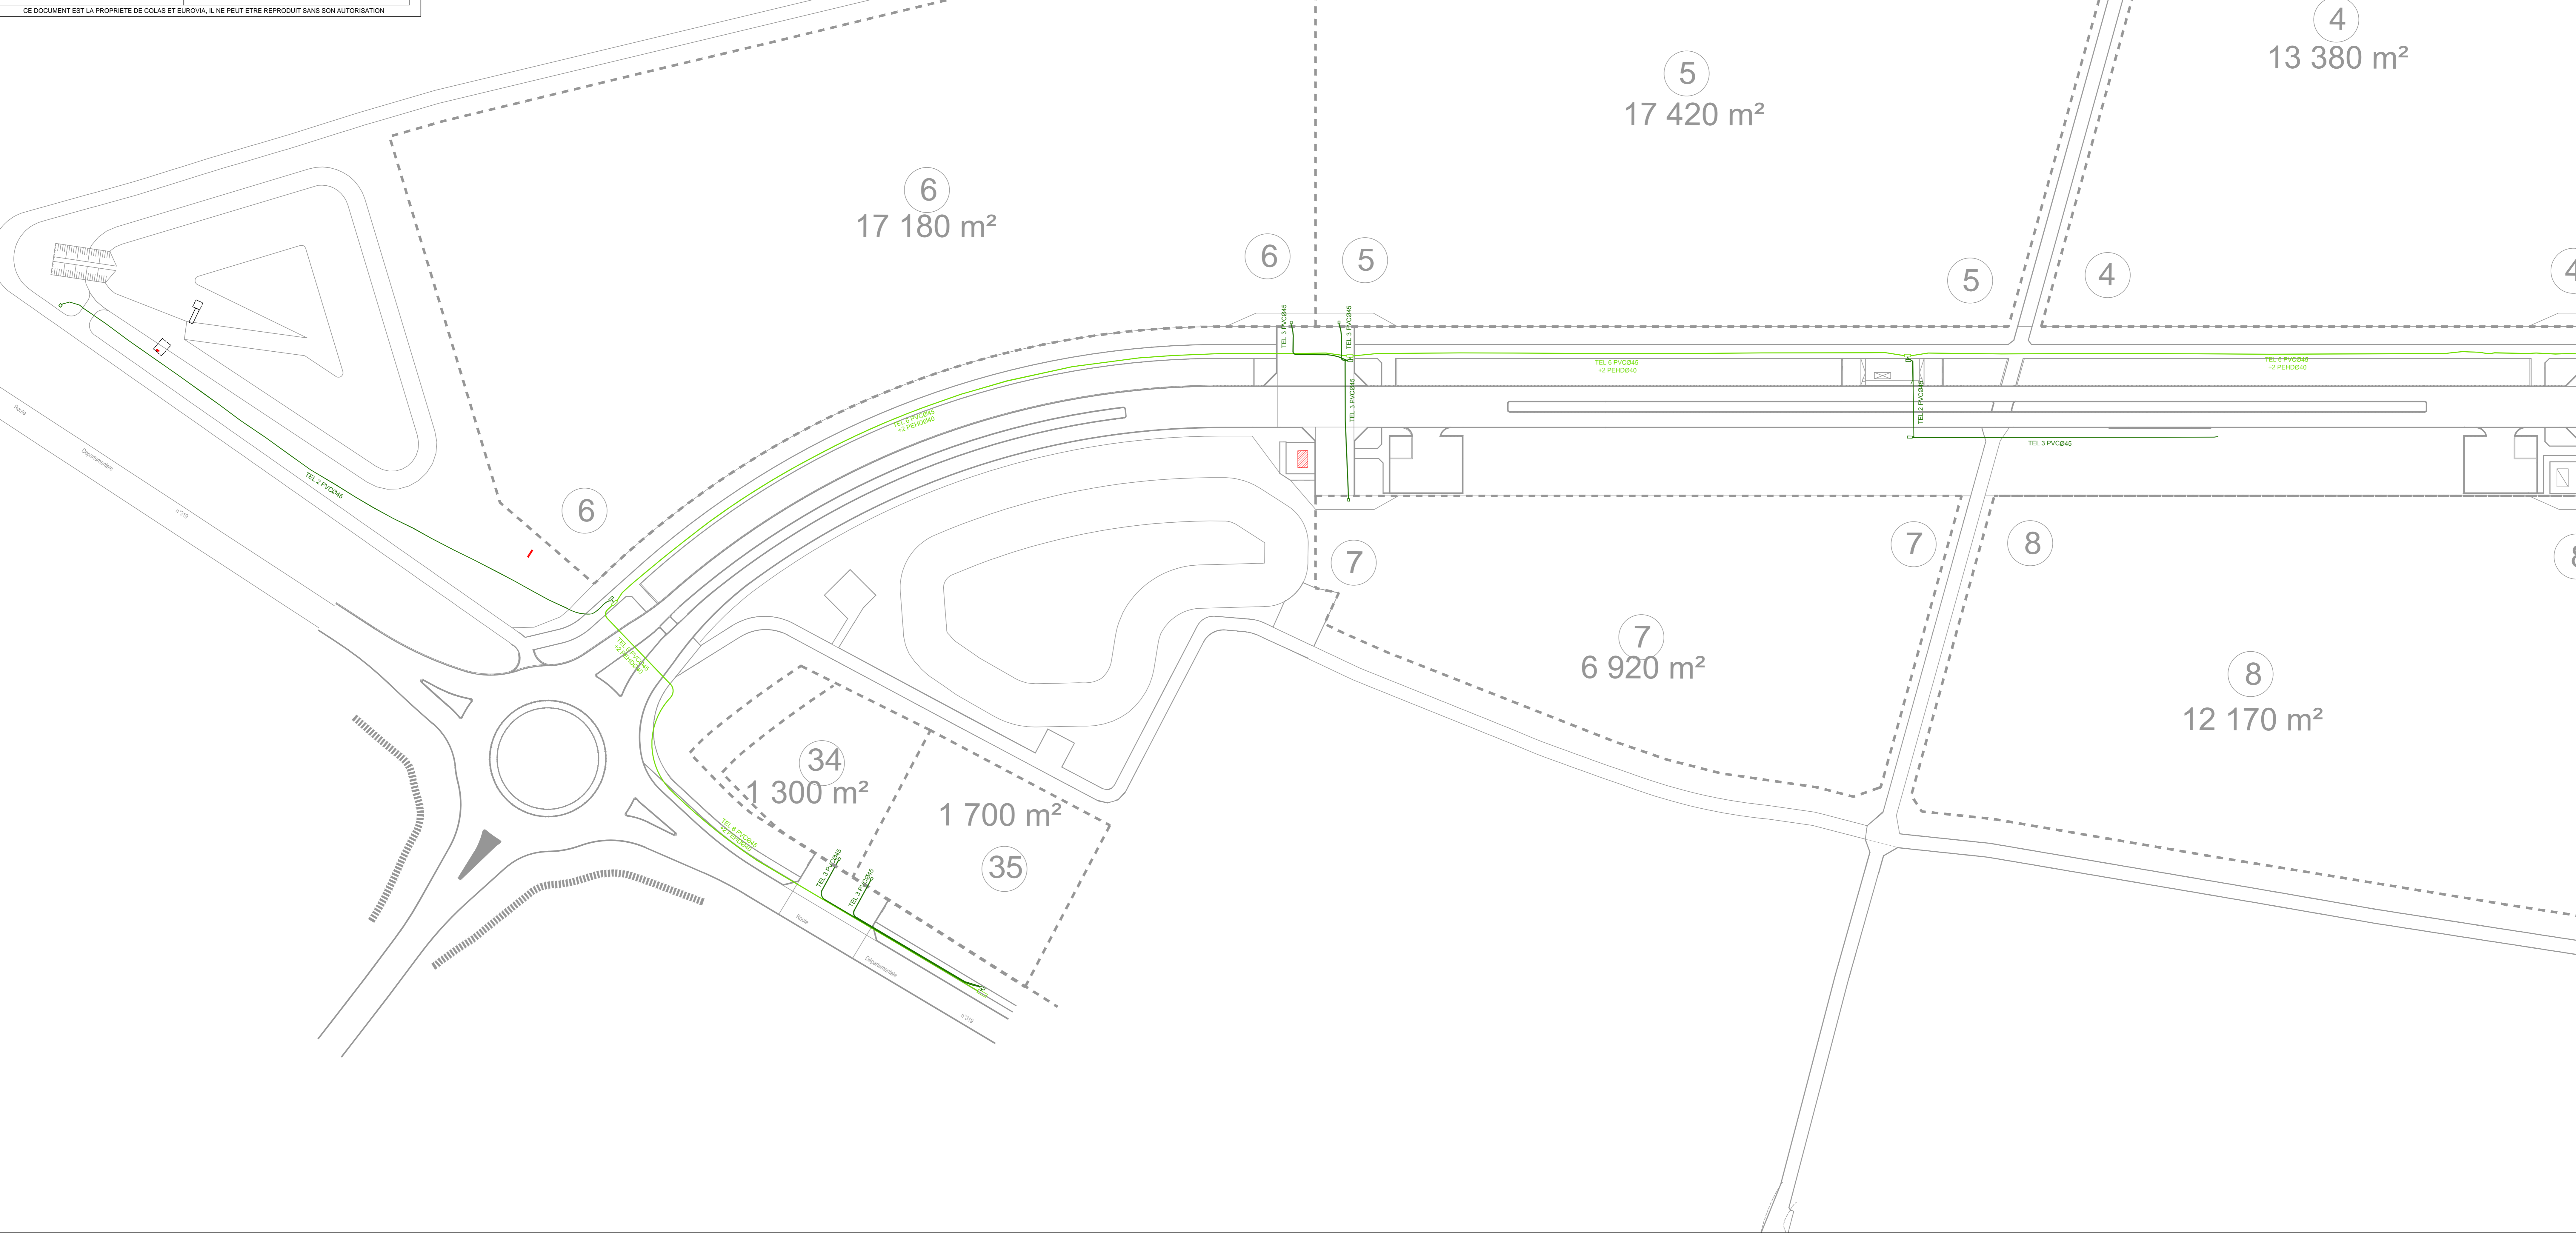

CE DOCUMENT EST LA PROPRIETE DE COLAS ET EUROVIA. IL NE PEUT ETRE REPRODUIT SANS SON AUTORISATION