



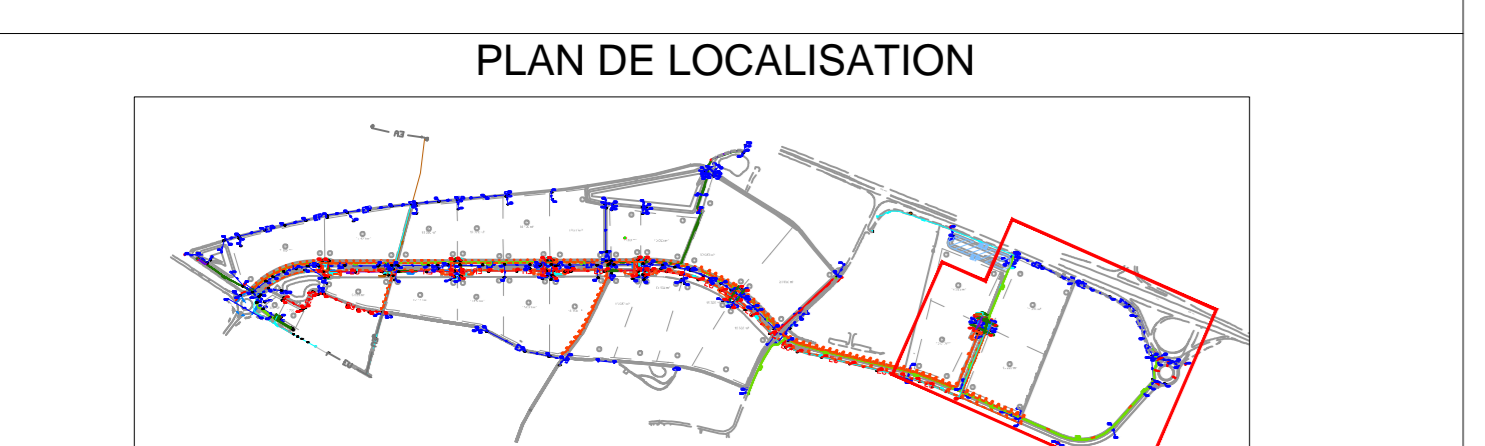


Légende:
 Chambre réseau Télécom principale
 Chambre réseau Télécom secondaire
 Réseau Télécom principale
 Réseau Télécom secondaire

CREATION D'UN PARC D'ACTIVITES A APPIGNY
PLAN DE RECOLEMENT RESAUX TELECOM



Ind.	Modifications	Date.
A	Création	12/06/2020

Système planimétrique : Lambert zone 2
 Système altimétrique : NGF ign69
ECHELLE
 1/500
 Note : Fond de plan issu du plan d'évaluation (éléments en gris sur le plan)
 CE DOCUMENT EST LA PROPRIETE DE COLAS ET EUROVIA. IL NE PEUT ETRE REPRODUIT SANS SON AUTORISATION

