COLAS
WE OPEN THE WAY
COLAS NORD-EST Agence Yonne
ZA Chemin des Ribelles
89120 CHARNY
Tél. 03 86 63 23 30
E-mail : yonne@colas-ne.com

EUROVIA VYCHEROT
Agence d'Auxerre
54 Rue Guynemer 89000 AUXERRE BP 187
Tél : 03.86.94.28.50
Fax : 03.86.46.36.81

Maître d'ouvrage

Communauté d'Agglomération
de l'Auxerrois

Maîtres d'oeuvre

EGIS

170, Avenue Thiers
69455 LYON cedex 05
Tél : 04.37.72.43.37
Fax : 04.37.72.27.07

170, Avenue Thiers
69455 LYON cedex 06
Tél : 04.37.72.44.21
Fax : 04.37.72.27.11

CREATION D'UN PARC D'ACTIVITES A APPOIGNY
PLAN DE RECOLEMENT RESAUX AEP

PLAN DE LOCALISATION

Ind.	Modifications	Date.
A	Création	12/06/2020

Système planimétrique : Lambert zone 2
Système altimétrique : NGF ign69

Nota: Fond de plan issue du plan d'exécution (éléments en gris sur le plan)

ECHELLE

1/500

CE DOCUMENT EST LA PROPRIETE DE COLAS ET EUROVIA, IL NE PEUT ETRE REPRODUIT SANS SON AUTORISATION

Légende:

Bouche à clef
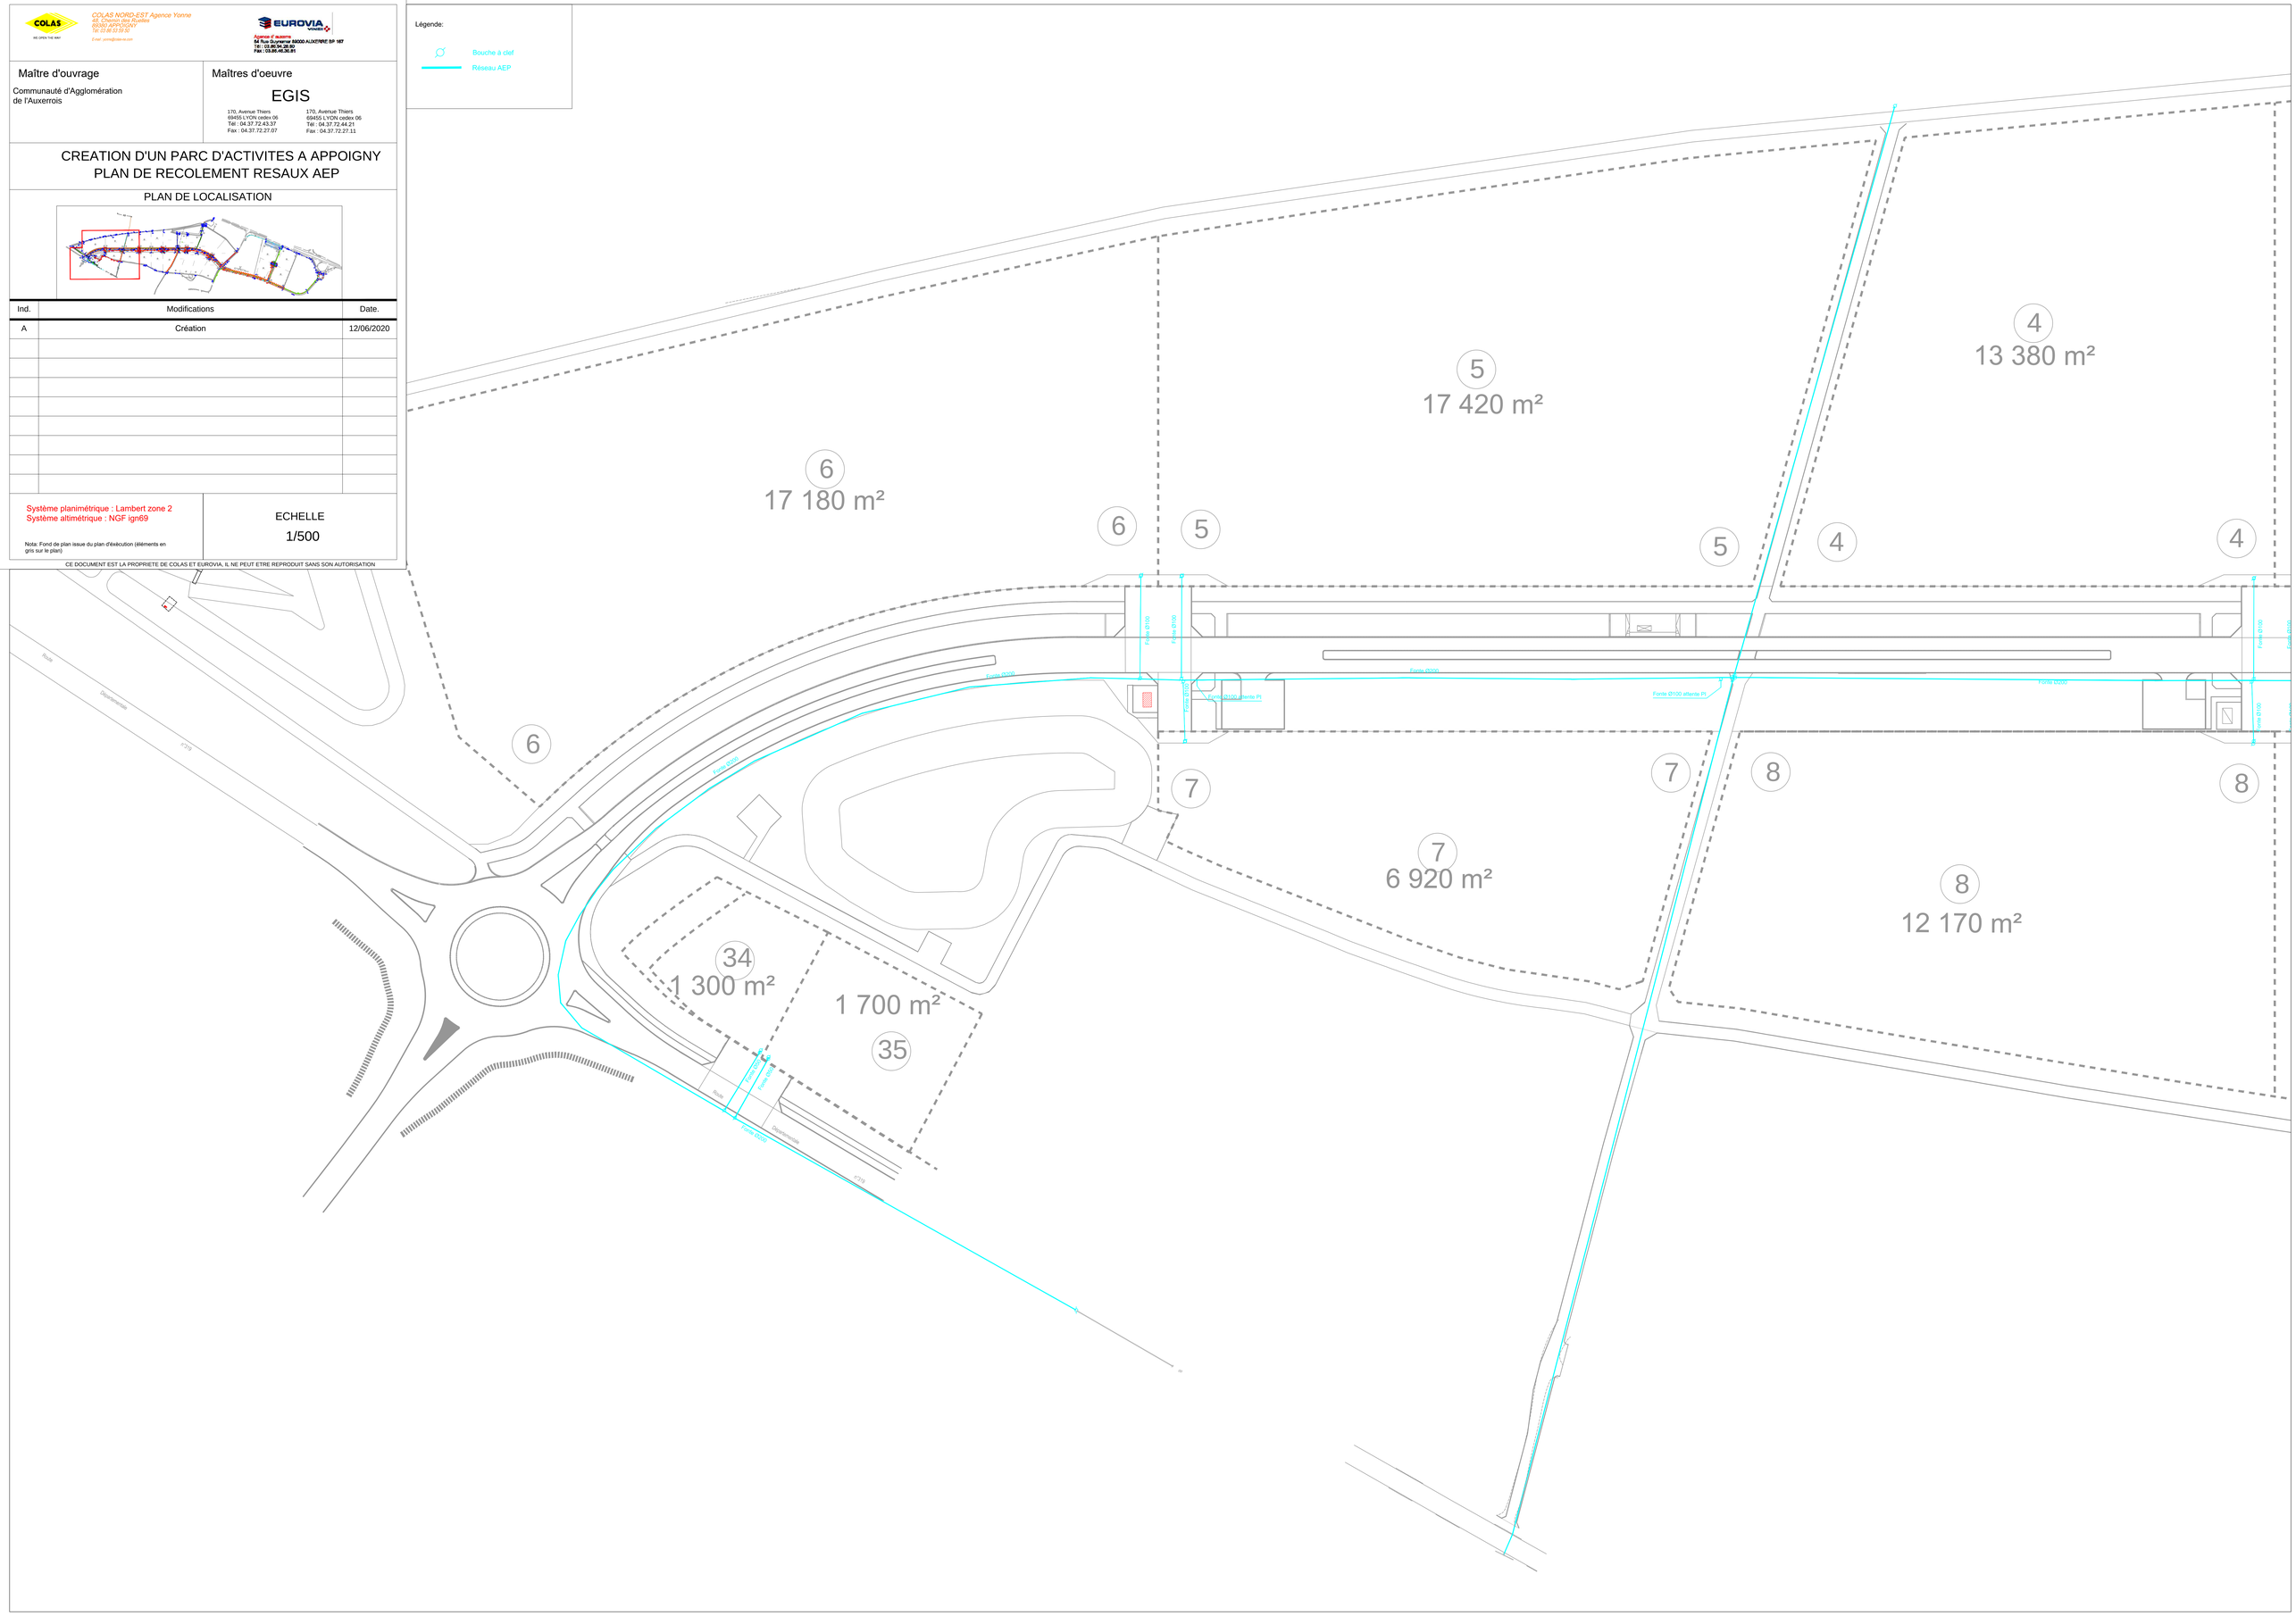
Réseau AEP