

CREATION D'UN PARC D'ACTIVITES A APPOIGNY
PLAN DE RECOLEMENT RESAUX EU-EP

PLAN DE LOCALISATION



Ind.	Modifications	Date.
A	Création	12/06/2020


Système planimétrique : Lambert zone 2
 Système altimétrique : NGF ign69


ECHELLE
 1/500

Légende:

- Regart, boîte de branchement EU
- Réseau EU
- Regart, grille EP
- Réseau EP

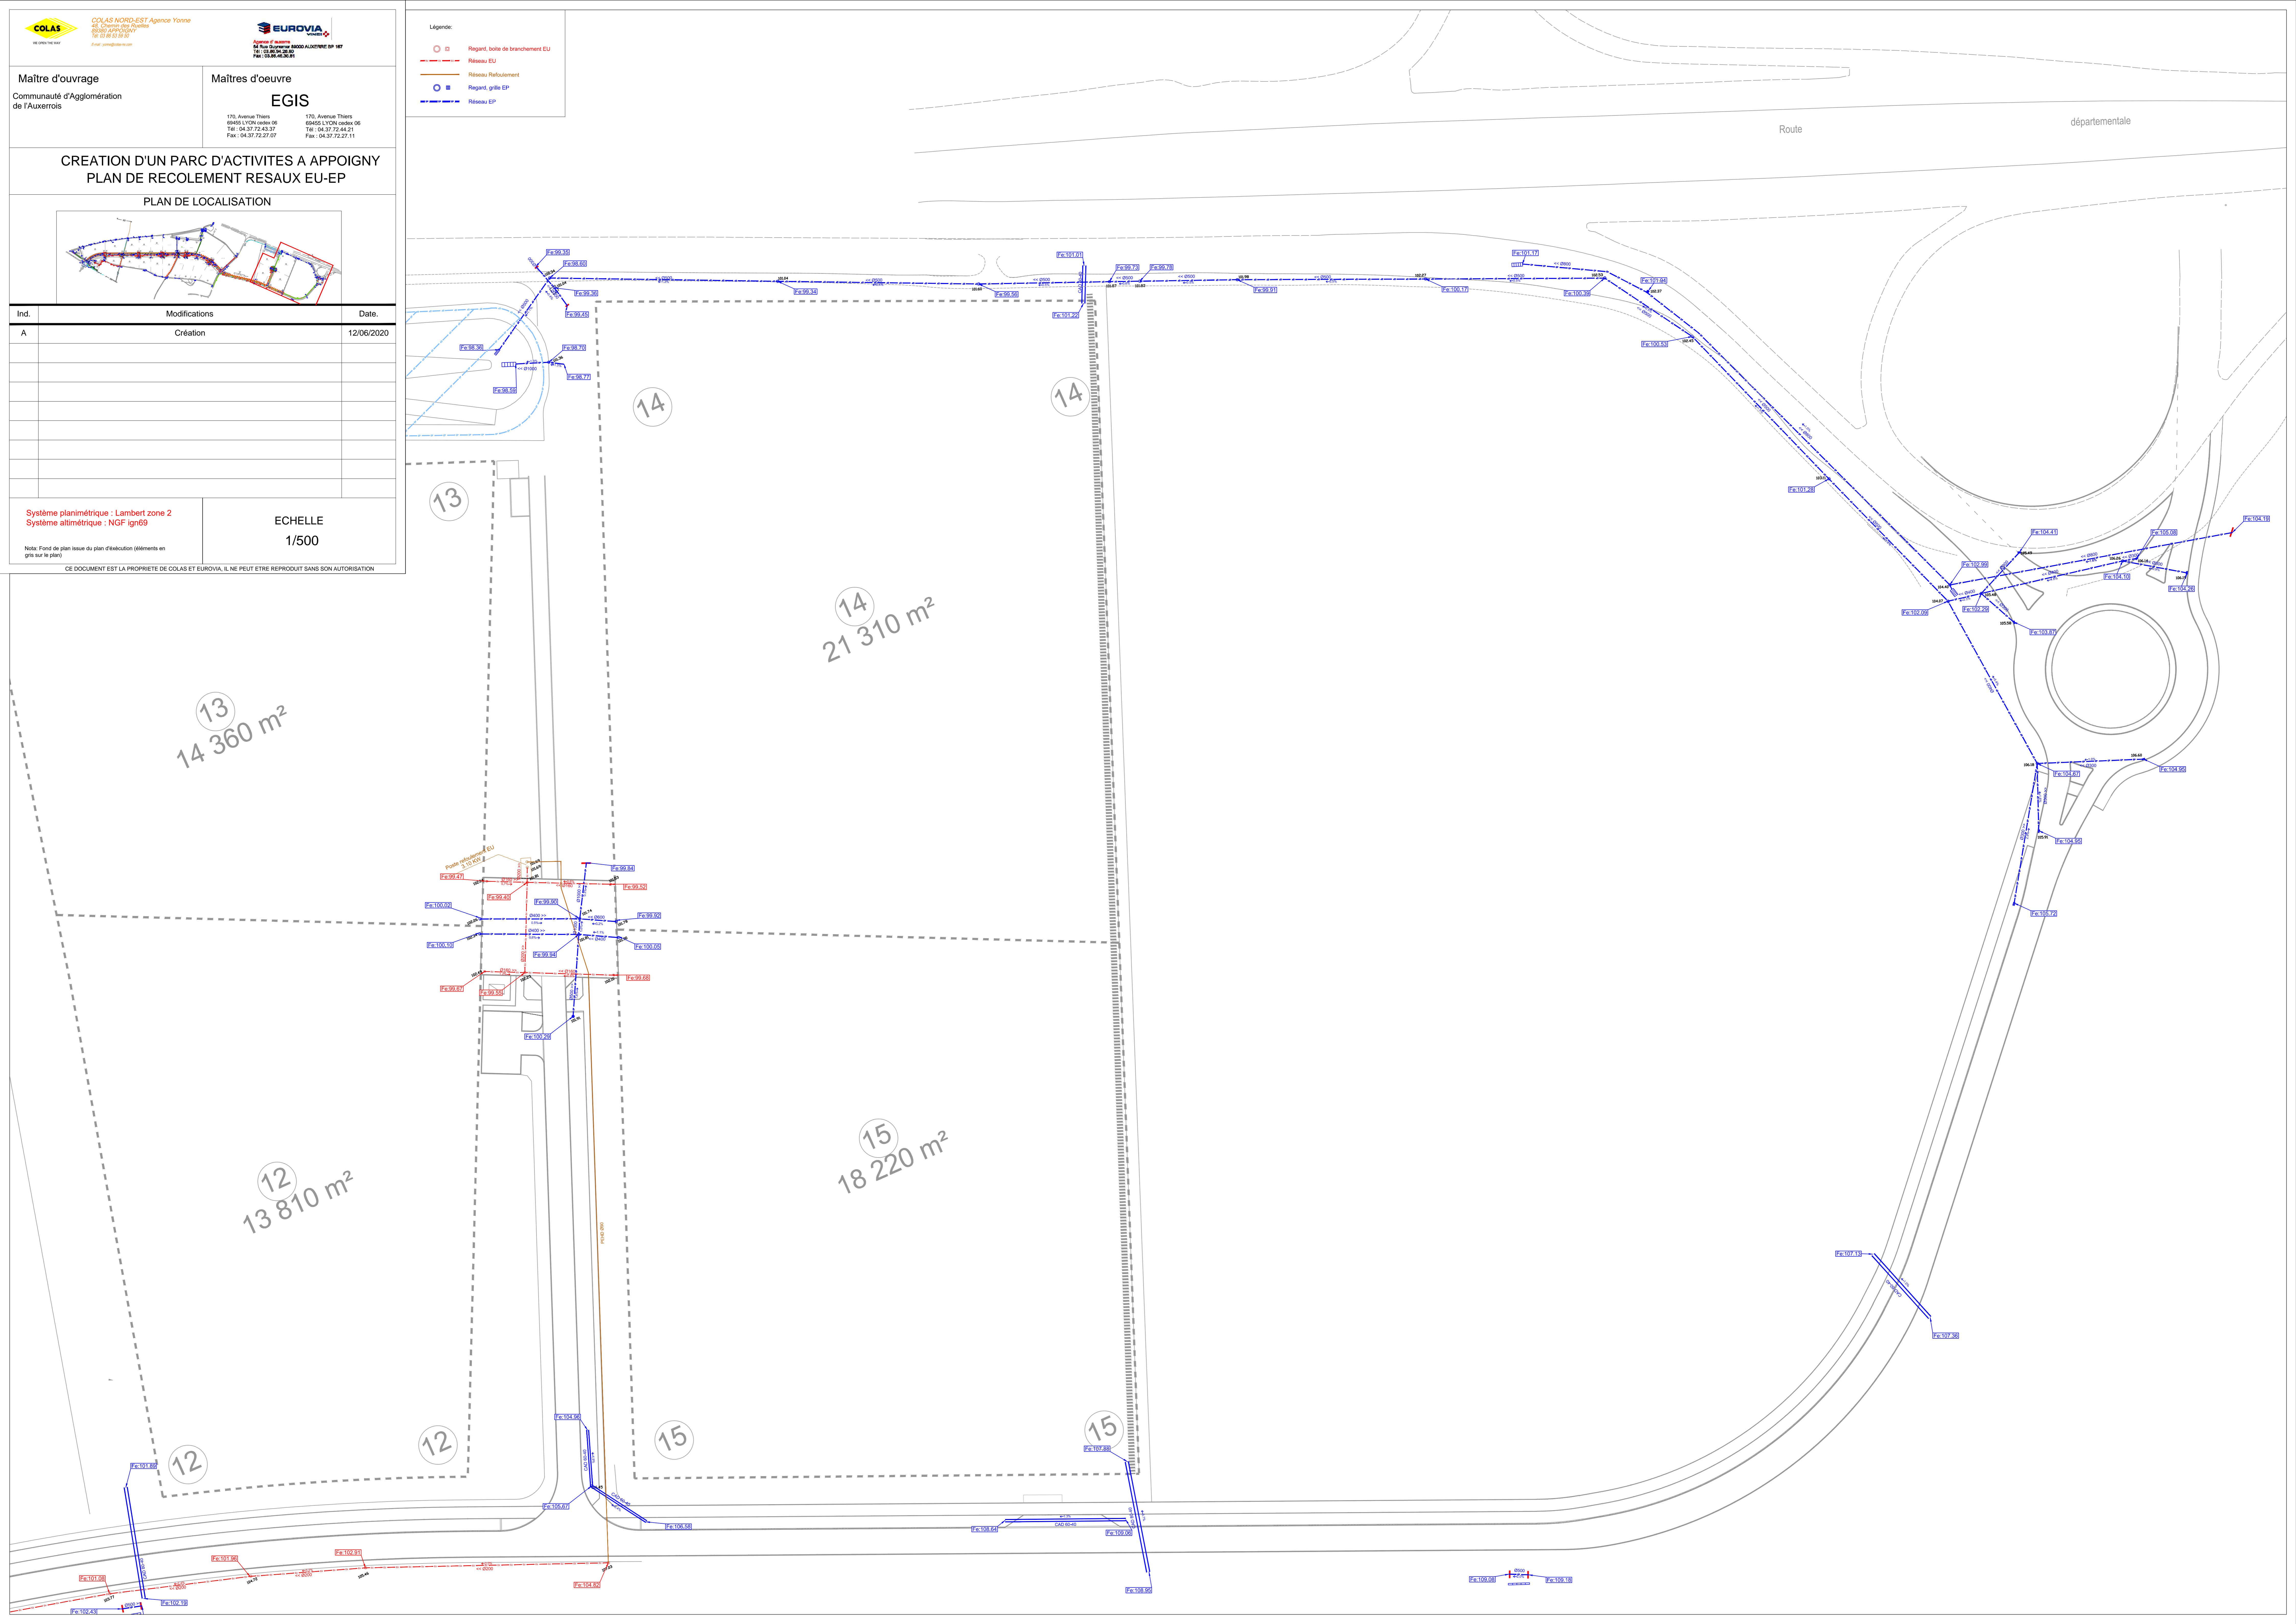

Route départementale

13
14 360 m²

14
21 310 m²

12
13 810 m²

15
18 220 m²