

**MAITRISE D'ŒUVRE**  
 egis  
 170, Avenue Thiers  
 69455 LYON cedex 06  
 Tél : 04.37.72.43.37  
 Fax : 04.37.72.27.07

**MAITRISE D'OUVRAGE**  
 VILLES & PAYSAGES  
 Communauté d'Agglomération  
 de l'Auxerrois  
 communauté  
 de l'auxerrois

**COMMUNE D'APPOIGNY**  
**- PARC D'ACTIVITES -**  
**PLAN DE VOIRIE ( Nivellement )**  
**Voie Principale**  
**Parcelle 17 - 23 - 22 - 19 - 20 - 21**

SYSTEME DE COORDONNEES  
 Lambert 2 Zone (Centre)

SYSTEME ALTIMETRIQUE  
 Altitude normale NSG RGF 93


**EUROVIA VINCI**  
 Agence d'axe  
 64 Rue Guyonnet 89000 AUXERRE BP 167  
 Tél : 03.86.94.26.80  
 Fax : 03.86.46.35.81

**COLAS**  
 COLAS NORO-EST Agence Yonne  
 41 Chemin de l'Industrie  
 37000 TOURNAI  
 Tél : 02.47.50.50.50  
 Fax : 02.47.50.50.50

Date : 11/06/2020    ECHELLE : 1/250    **V5 Récolement ind A**

Index	Dev	Commentaire	Modifications
A	11/06/2020	Création du document	

Selon la loi du 1<sup>er</sup> juillet 1992 relative à la propriété industrielle, ce plan, propriété de COLAS et EUROVIA, reste à titre confidentiel et ne peut être ni copié ni communiqué à des tiers sans son autorisation écrite.  
 PLAN D'EXECUTION : Sans réponse de votre part sous 8 jours, nous considérons le plan comme valide.  
 Celui-ci devient contractuel.

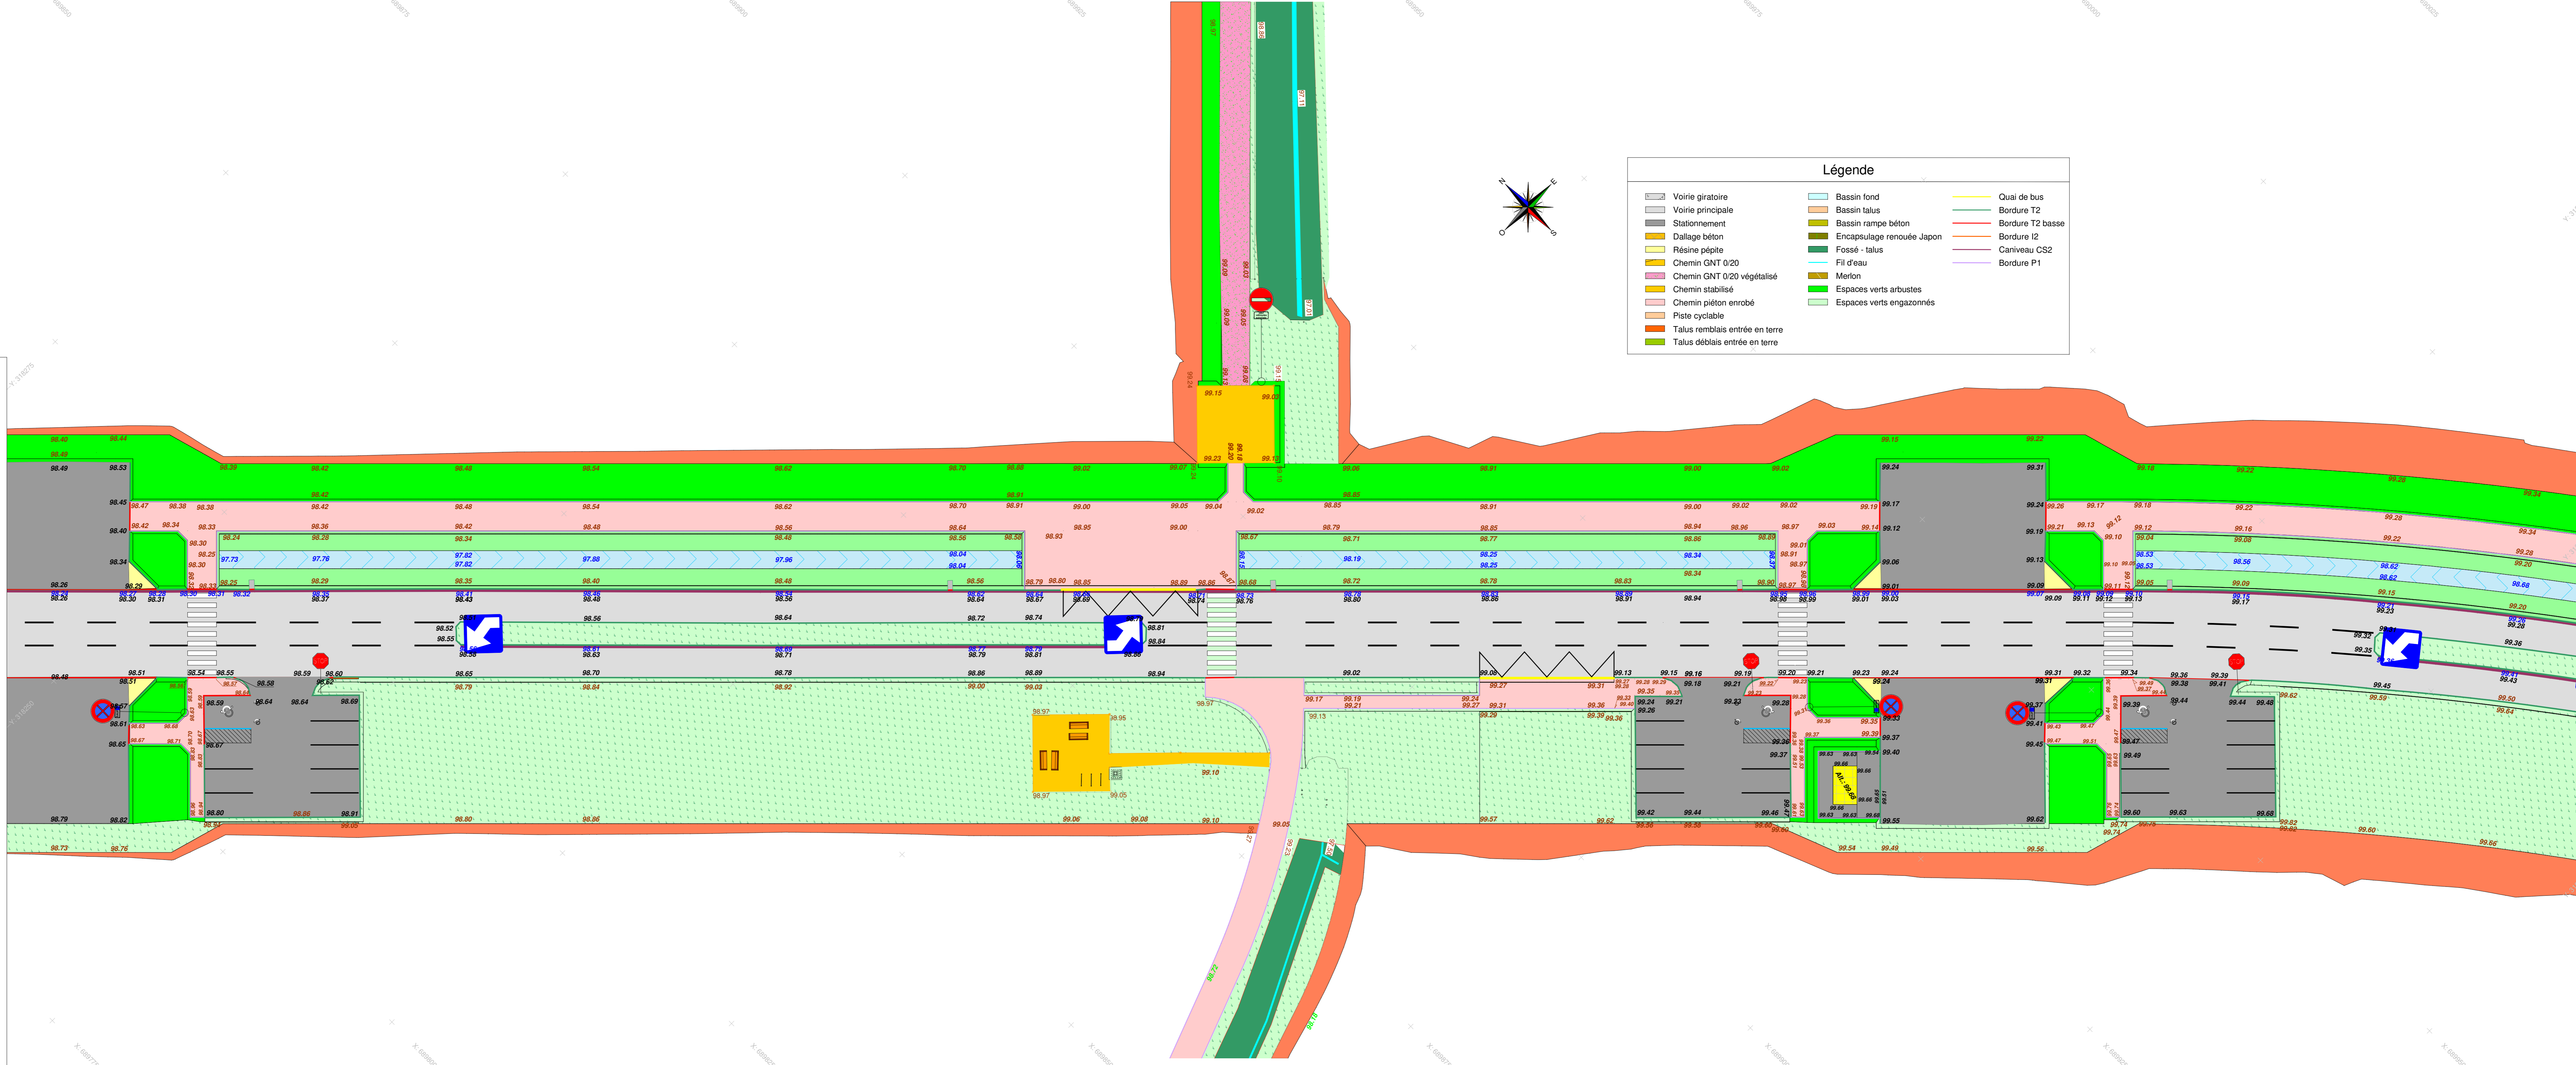

**MAITRISE D'ŒUVRE**  
 egis  
 170, Avenue Thiers  
 69455 LYON cedex 06  
 Tél : 04.37.72.43.37  
 Fax : 04.37.72.27.07

**MAITRISE D'OUVRAGE**  
 VILLES & PAYSAGES  
 Communauté d'Agglomération  
 de l'Auxerrois  
 communauté  
 de l'auxerrois

**COMMUNE D'APPOIGNY**  
**- PARC D'ACTIVITES -**  
**PLAN DE VOIRIE ( Nivellement )**  
**Voie Principale**  
**Parcelle 1 - 16 - 17 - 11 - 18 - 19**

SYSTEME DE COORDONNEES  
 Lambert 2 Zone (Centre)

SYSTEME ALTIMETRIQUE  
 Altitude normale NSG RGF 93

**EUROVIA VINCI**  
 Agence d'axe  
 64 Rue Guyonnet 89000 AUXERRE BP 167  
 Tél : 03.86.94.26.80  
 Fax : 03.86.46.35.81

**COLAS**  
 COLAS NORO-EST Agence Yonne  
 41 Chemin de l'Industrie  
 37000 TOURNAI  
 Tél : 02.47.50.50.50  
 Fax : 02.47.50.50.50

Date : 11/06/2020    ECHELLE : 1/250    **V4 Récolement ind A**

Index	Dev	Commentaire	Modifications
A	11/06/2020	Création du document	

Selon la loi du 1<sup>er</sup> juillet 1992 relative à la propriété industrielle, ce plan, propriété de COLAS et EUROVIA, reste à titre confidentiel et ne peut être ni copié ni communiqué à des tiers sans son autorisation écrite.  
 PLAN D'EXECUTION : Sans réponse de votre part sous 8 jours, nous considérons le plan comme valide.  
 Celui-ci devient contractuel.