

MAITRISE D'OEUVRE
 egis villes & transports
 170, Avenue Thiers
 69455 LYON cedex 06
 Tél : 04.37.72.43.37
 Fax : 04.37.72.27.07

MAITRISE D'OUVRAGE
 Communauté d'Agglomération de l'Auxerrois
 170, Avenue Thiers
 69455 LYON cedex 06
 Tél : 04.37.72.44.21
 Fax : 04.37.72.27.11

COMMUNE D'APPOIGNY
- PARC D'ACTIVITES -
PLAN DE VOIRIE (Nivellement)
Parcelle 22
RD 319

SYSTEME DE COORDONNEES
 Lambert 2 Zone (Centre)

SYSTEME ALTIMETRIQUE
 Altitude normale NGF RGF 93


EUROVIA


Date : 11/06/2020 ECHELLE : 1/250 **V9 Récolement ind A**

Index	Date	Description	Modifications
A	11/06/2020	Création du document	

Selon la loi du 1^{er} juillet 1992 relative à la propriété industrielle, ce plan, propriété de COLAS et EUROVIA, reste à titre confidentiel et ne peut être ni copié ni communiqué à des tiers sans son autorisation écrite.
 PLAN D'EXECUTION : Sans réponse de votre part sous 8 jours, nous considérons le plan comme validé.
 Celui-ci devenant contractuel.

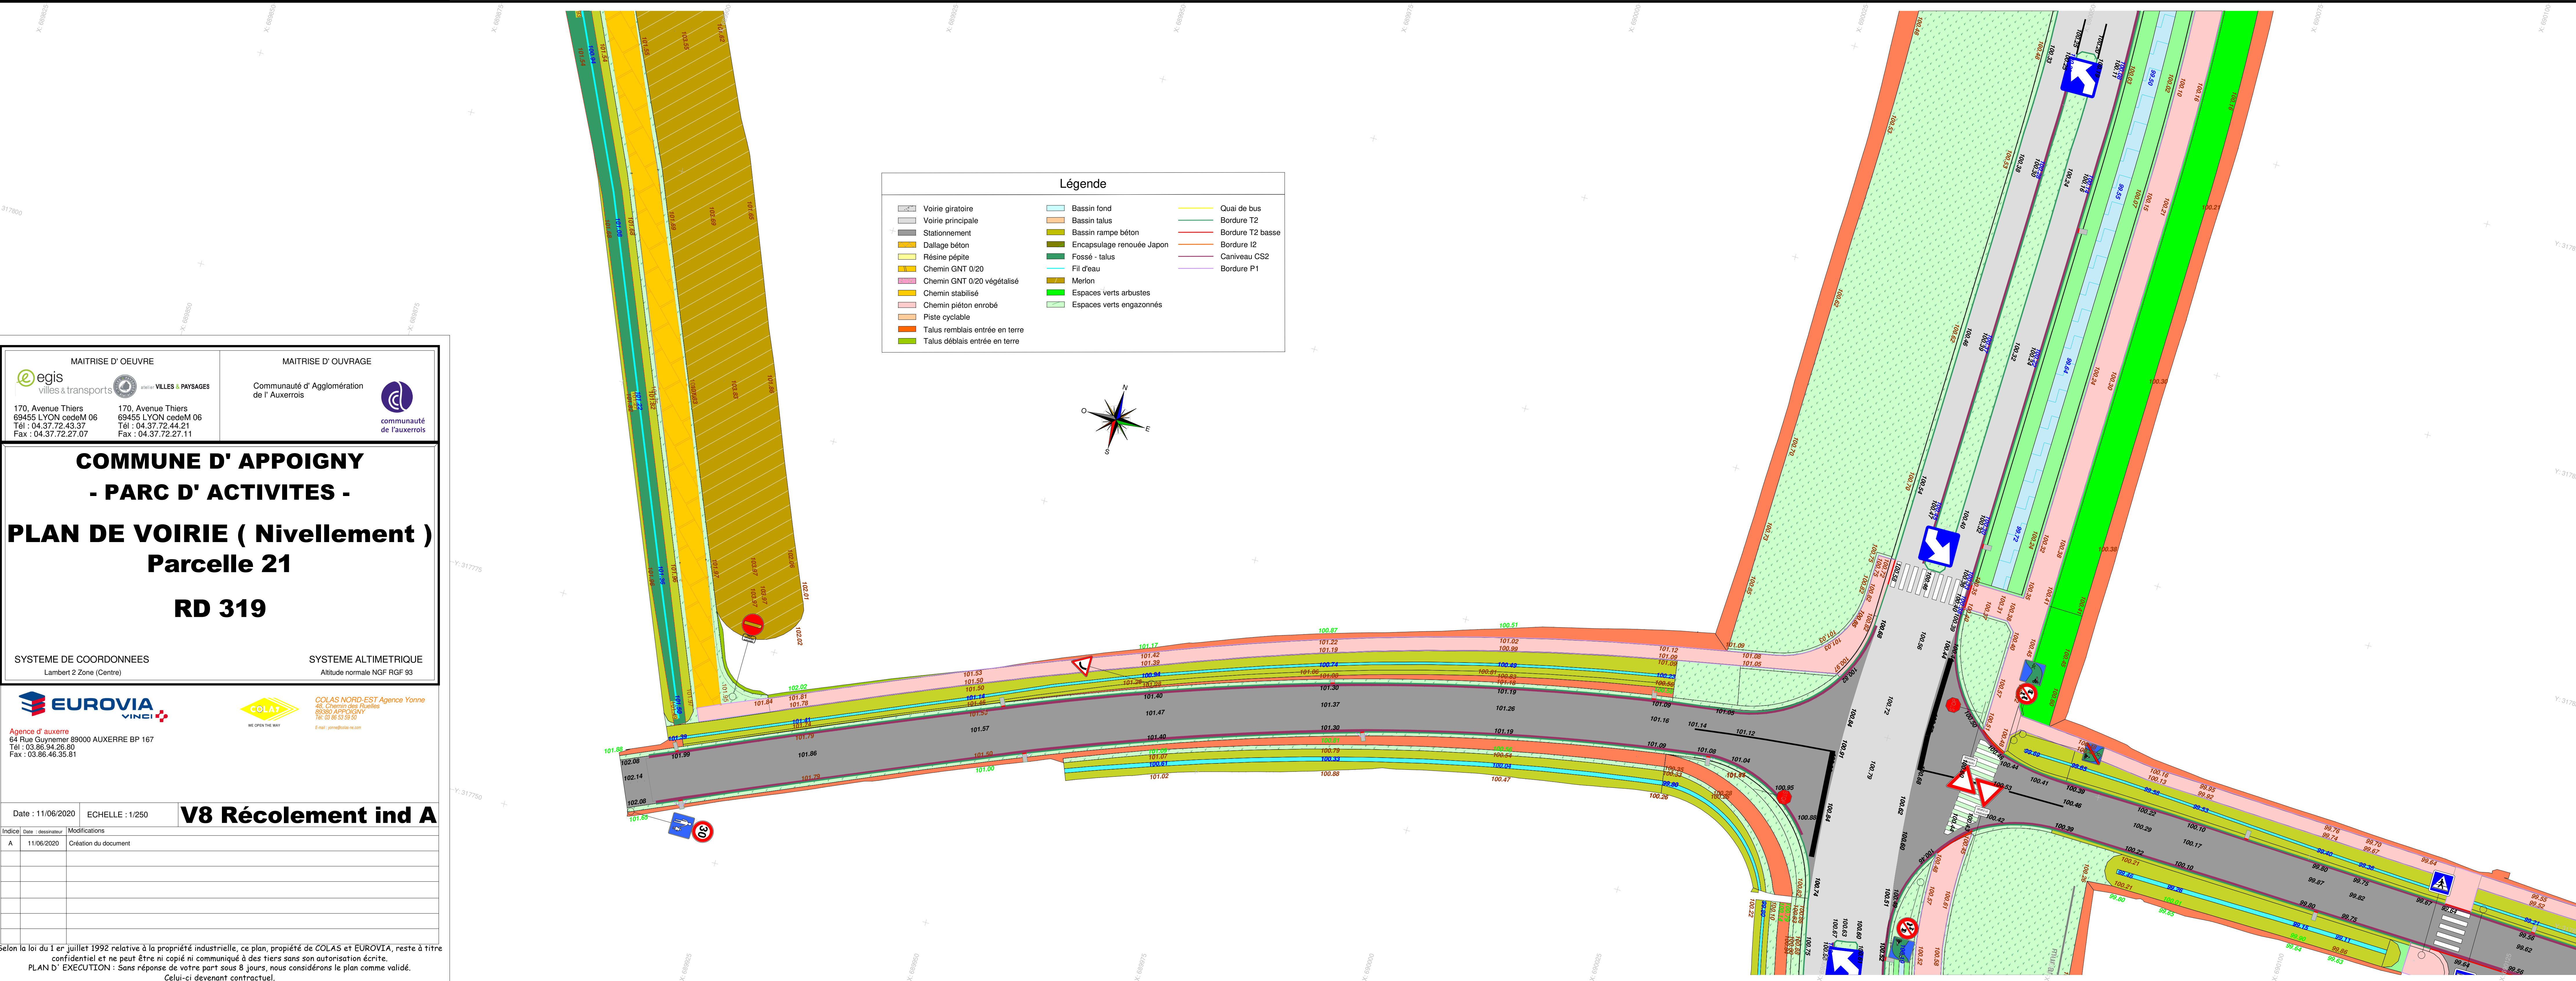

MAITRISE D'OEUVRE
 egis villes & transports
 170, Avenue Thiers
 69455 LYON cedex 06
 Tél : 04.37.72.43.37
 Fax : 04.37.72.27.07

MAITRISE D'OUVRAGE
 Communauté d'Agglomération de l'Auxerrois
 170, Avenue Thiers
 69455 LYON cedex 06
 Tél : 04.37.72.44.21
 Fax : 04.37.72.27.11

COMMUNE D'APPOIGNY
- PARC D'ACTIVITES -
PLAN DE VOIRIE (Nivellement)
Parcelle 21
RD 319

SYSTEME DE COORDONNEES
 Lambert 2 Zone (Centre)

SYSTEME ALTIMETRIQUE
 Altitude normale NGF RGF 93

EUROVIA


Date : 11/06/2020 ECHELLE : 1/250 **V8 Récolement ind A**

Index	Date	Description	Modifications
A	11/06/2020	Création du document	

Selon la loi du 1^{er} juillet 1992 relative à la propriété industrielle, ce plan, propriété de COLAS et EUROVIA, reste à titre confidentiel et ne peut être ni copié ni communiqué à des tiers sans son autorisation écrite.
 PLAN D'EXECUTION : Sans réponse de votre part sous 8 jours, nous considérons le plan comme validé.
 Celui-ci devenant contractuel.

Légende

Voie giratoire	Basin fond	Quai de bus
Voie principale	Basin talus	Bordure T2
Stationnement	Basin rampe béton	Bordure T2 basse
Dalage béton	Encapsulation renouée Japon	Bordure I2
Résine pépité	Fossé - talus	Caniveau CS2
Chemin GNT 0/20	File d'eau	Bordure P1
Chemin GNT 0/20 végétalisé	Marlon	
Chemin stabilisé	Espaces verts artustes	
Chemin piéton enrobé	Espaces verts engazonnés	
Plats cyclable		
Talus remblais entrée en terre		
Talus déblais entrée en terre		

Selon la loi du 1^{er} juillet 1992 relative à la propriété industrielle, ce plan, propriété de COLAS et EUROVIA, reste à titre confidentiel et ne peut être ni copié ni communiqué à des tiers sans son autorisation écrite.
 PLAN D'EXECUTION : Sans réponse de votre part sous 8 jours, nous considérons le plan comme validé.
 Celui-ci devenant contractuel.