COLAS
COLAS NORD-EST Agence Yonne
45, Chemin des Rivelles
89000 AUXERRE
Tél: 03 86 53 59 50
Email: yonne@colas-nord.com

EUROVIA
Agence d'auxerre
64 Rue Guynemer 89000 AUXERRE BP 167
Tél : 03.86.94.28.80
Fax : 03.86.46.36.81

Maître d'ouvrage

Communauté d'Agglomération de l'Auxerrois

Maîtres d'oeuvre

EGIS

170, Avenue Thiers
69455 LYON cedex 06
Tél : 04.37.72.43.37
Fax : 04.37.72.27.07

170, Avenue Thiers
69455 LYON cedex 06
Tél : 04.37.72.44.21
Fax : 04.37.72.27.11

CREATION D'UN PARC D'ACTIVITES A APPOIGNY
PLAN DE RECOLEMENT RESAUX EU-EP

PLAN DE LOCALISATION

Ind.	Modifications	Date.
A	Création	12/06/2020

Système planimétrique : Lambert zone 2
Système altimétrique : NGF ign69

Nota: Fond de plan issue du plan d'éxécution (éléments en gris sur le plan)

ECHELLE

1/500

CE DOCUMENT EST LA PROPRIETE DE COLAS ET EUROVIA, IL NE PEUT ETRE REPRODUIT SANS SON AUTORISATION

Légende:
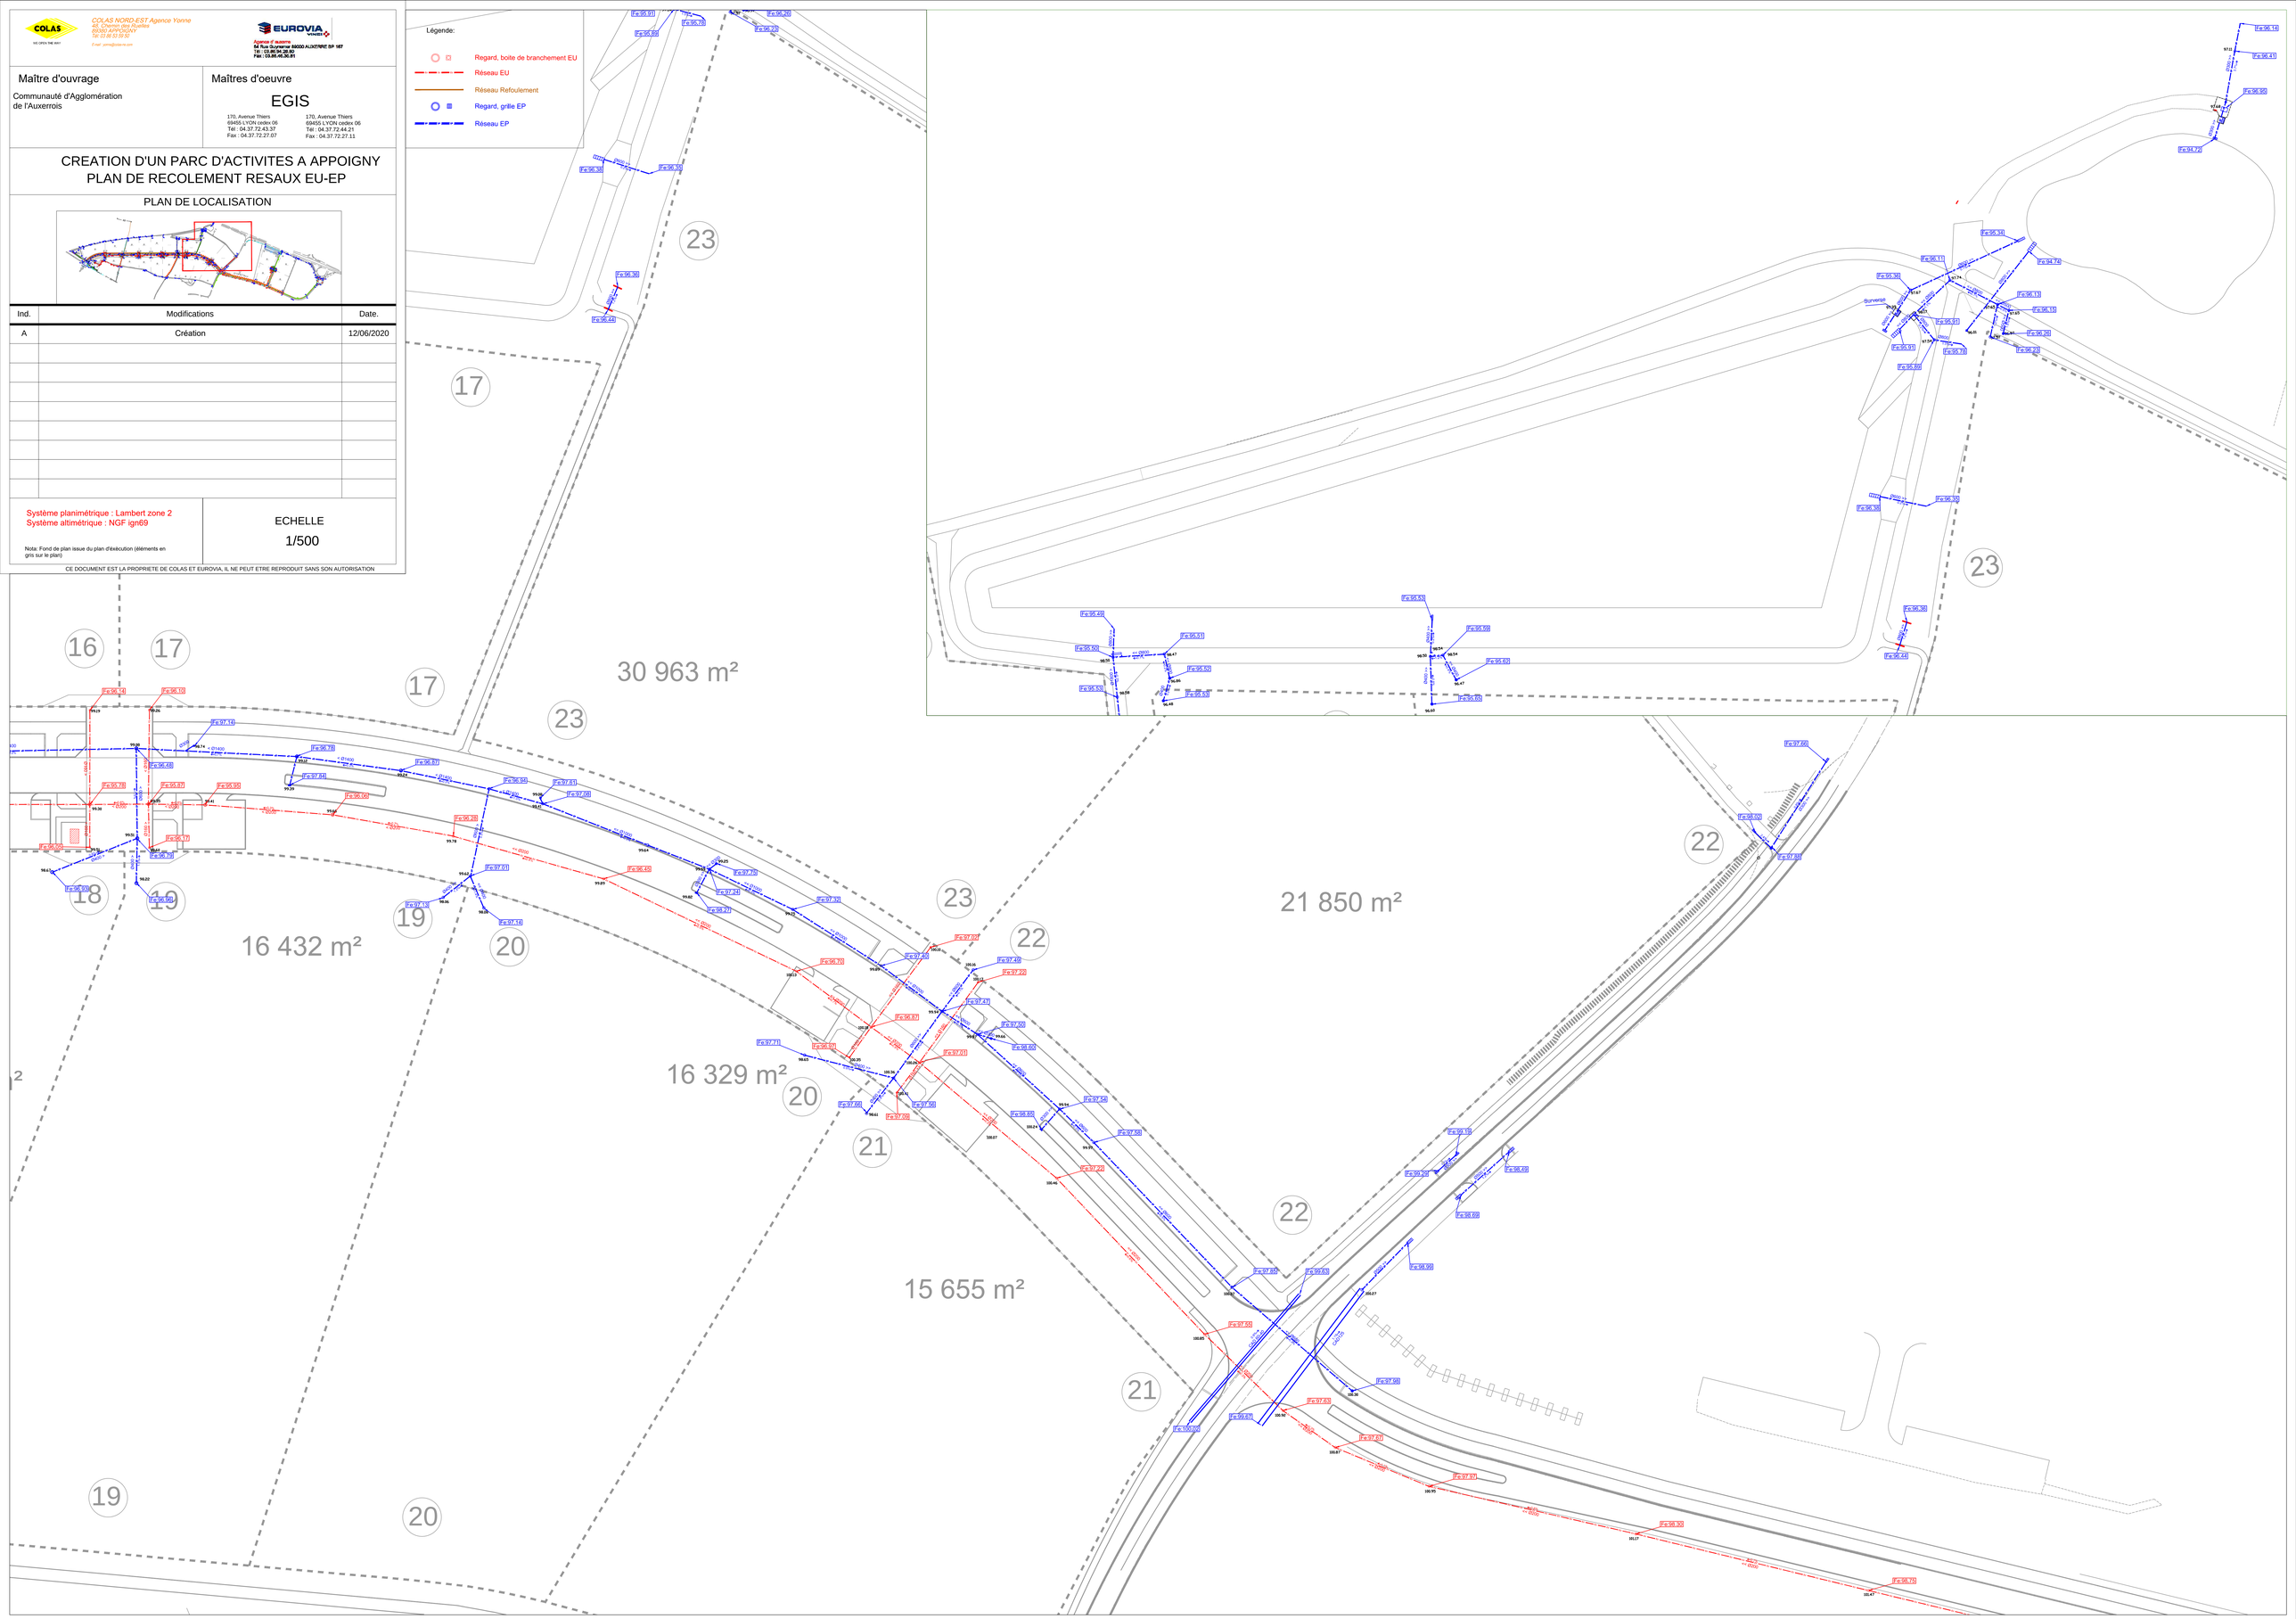
- Regard, boite de branchement EU
- Réseau EU
- Réseau Refoulement
- Regard, grille EP
- Réseau EP