MAITRISE D' OEUVRE

egis villes & transports — ZONE VILLES & PAYSAGES

170, Avenue Thiers
69455 LYON cedex 06
Tél : 04.37.72.43.30
Fax : 04.37.72.27.07

170, Avenue Thiers
69455 LYON cedex 06
Tél : 04.37.72.44.21
Fax : 04.37.72.27.11

MAITRISE D' OUVRAGE

Communauté d' Agglomération de l' Auxerrois

communauté de l'auxerrois

COMMUNE D' APPOIGNY
- PARC D' ACTIVITES -

PLAN DE VOIRIE
Plan de masse

VOIE NORD

SYSTEME DE COORDONNEES
Lambert 2 Zone (Centre)

SYSTEME ALTIMETRIQUE
Altitude normale NGF RGF 93

EUROVIA VINCI

Agence d' auxerre
64 Rue Guynemer B9000 AUXERRE BP 167
Tél : 03.86.94.26.80
Fax : 03.86.46.35.81

COLAS

COLAS NORD-EST Agence Yonne
ZE Chemin des Ouches
89290 AUXERRE
Tél : 03.86.53.23.20
E-mail : yonne@colas-ne.com

Date : 11/06/2020 | ECHELLE : 1/1000

V60 Récolement ind A

Indice	Date - dessinateur	Modifications
A	11/06/2020	Création du document
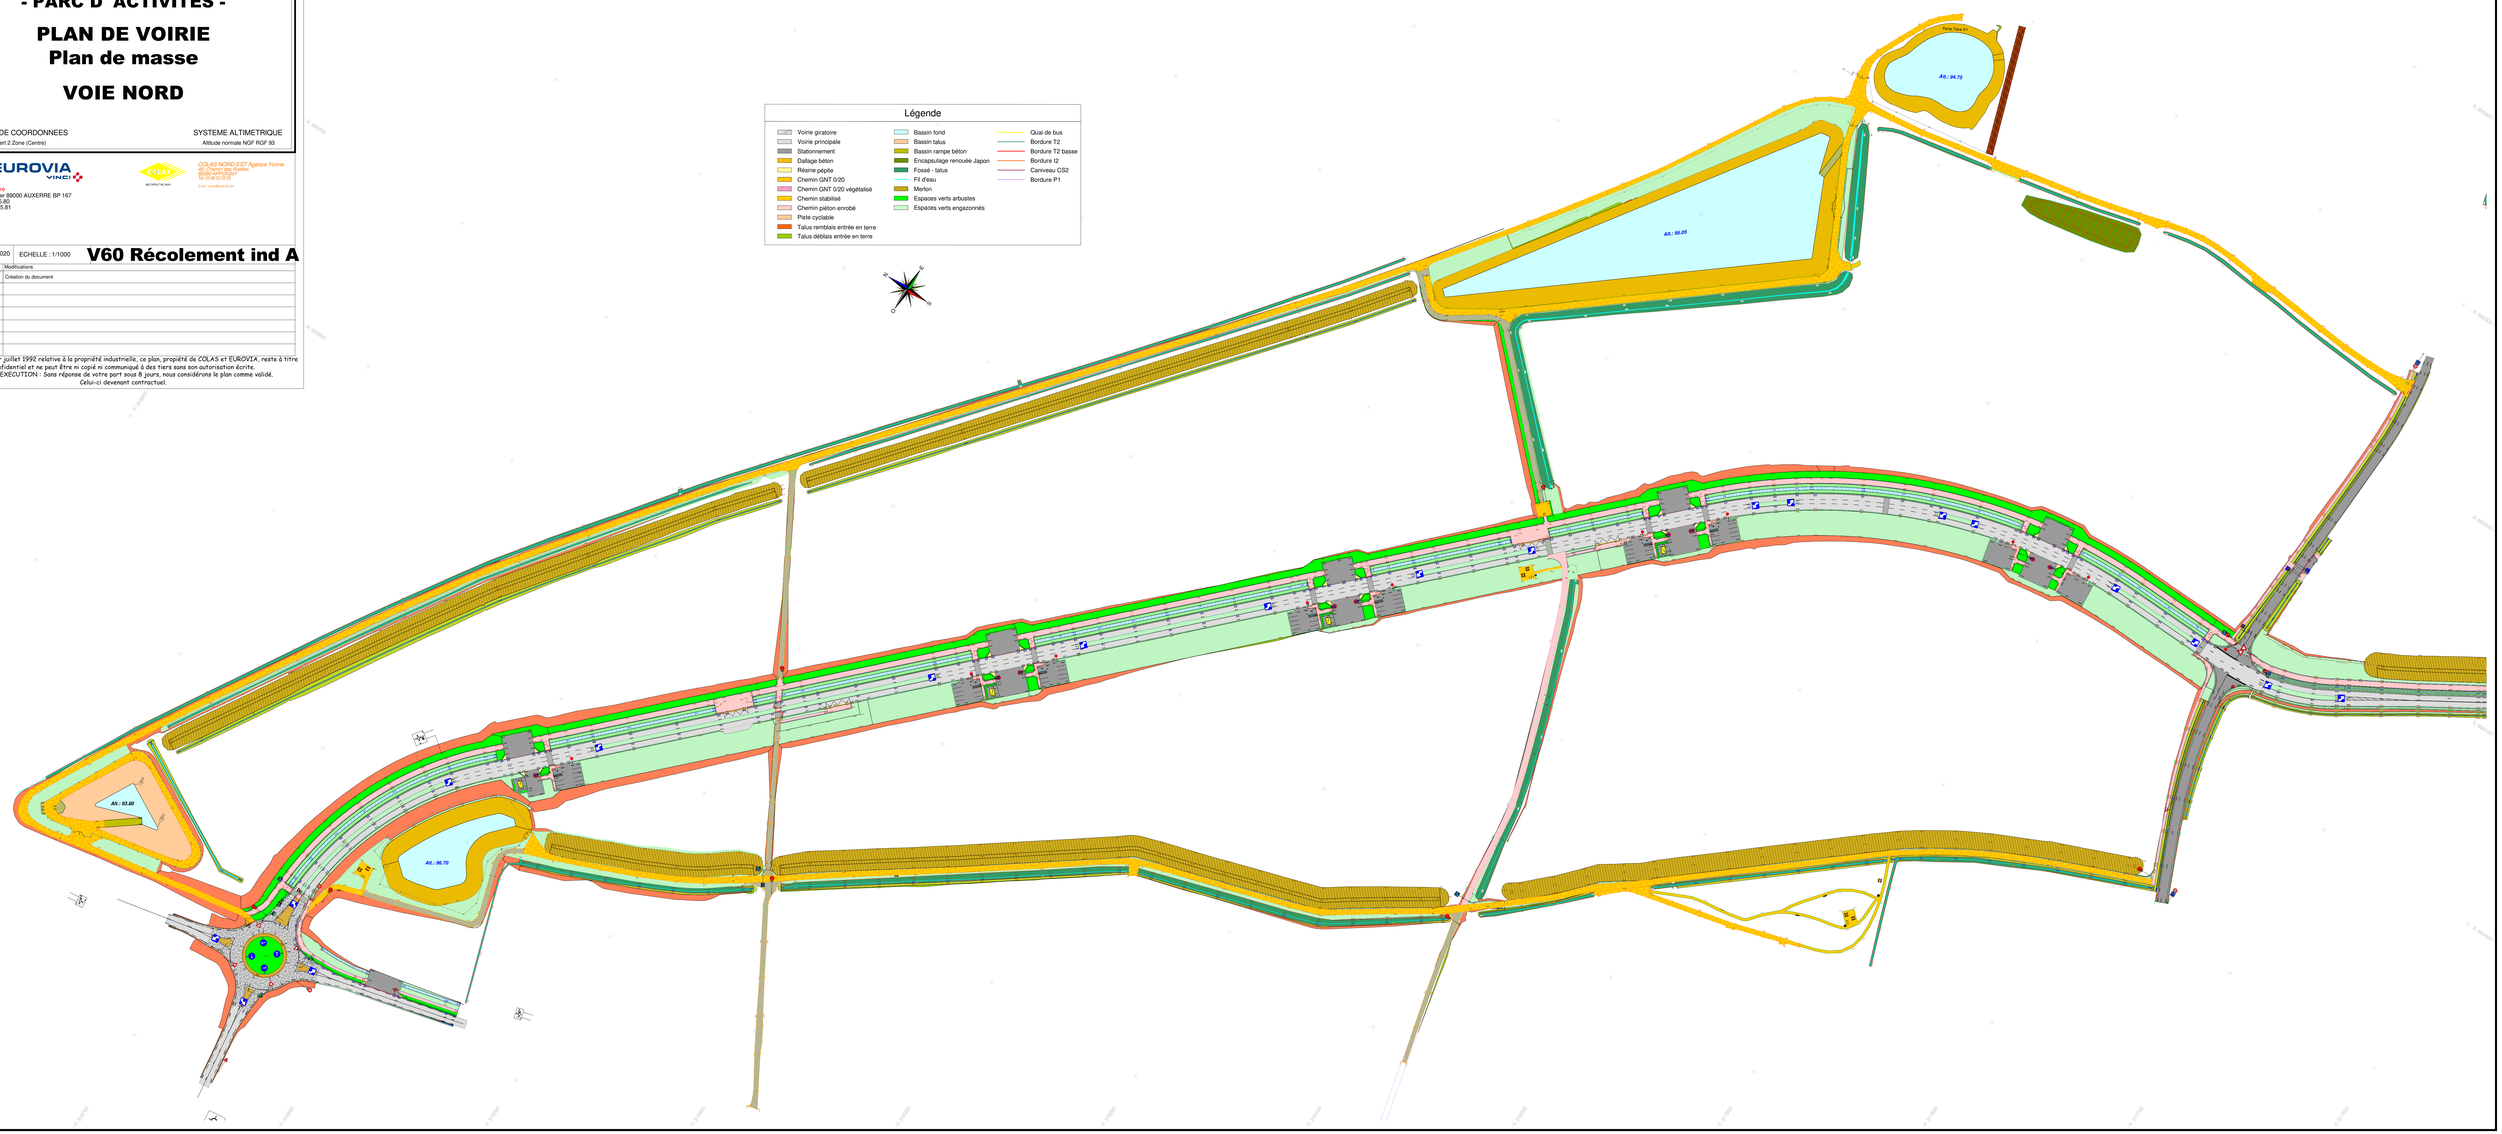
Selon la loi du 1 er juillet 1992 relative à la propriété industrielle, ce plan, propiété de COLAS et EUROVIA, reste à titre confidentiel et ne peut être ni copié ni communiqué à des tiers sans son autorisation écrite.
PLAN D' EXECUTION : Sans réponse de votre part sous 8 jours, nous considérons le plan comme validé.
Celui-ci devenant contractuel.